

ほうだつ団地外壁長寿命化工事

図面番号	図 面 名 称	図面番号	図 面 名 称	図面番号	図 面 名 称
A-00	表紙・図面リスト	A-10	屋根平面図〔既存図〕	A-20	建具配置図〔改修図〕
A-01	改修工事仕様書（その1）	A-11	天井伏図〔改修図〕	A-21	建具表〔改修図〕
A-02	改修工事仕様書（その2）	A-12	立面図（1）〔既存図〕	A-22	部分詳細図〔改修図〕
A-03	改修工事仕様書（その3）	A-13	立面図（1）〔調査図〕	A-23	仮設計画図
A-04	改修工事仕様書（その4）	A-14	立面図（2）断面図〔既存図〕		
A-05	案内図・配置図〔改修図〕	A-15	立面図（2）断面図〔調査図〕		
A-06	改修仕上表〔改修図〕	A-16	矩計図（1）〔既存図〕		
A-07	1階平面図〔改修図〕	A-17	矩計図（2）〔既存図〕		
A-08	2階平面図〔改修図〕	A-18	2階平面詳細図・自転車置場矩計図〔既存図〕		
A-09	3階平面図〔改修図〕	A-19	階段矩計図〔既存図〕		

建築改修工事仕様書

最終改訂 令和5年4月1日

I 工事概要

1 工事名

ほうだつ団地外壁長寿命化工事

2 工事場所

石川県羽咋郡宝達志水町 小川地内

3 工事種目

改修建物規模

RC造 3階建 延床面積：1,265.47㎡ 駐輪場RC+S造 延床面積 26.55㎡

改修工事内容

・外壁改修工事（躯体修繕+外装仕上改修）

・建具改修工事（塗装塗装替え+シーリング打ち替え）

別途工事

4 完成期日

令和 年 月 日（概成工期 令和 年 月 日）
（余裕期間制度試行工事適用の場合は、上記を完成日の期限とする。）

5 別契約関連工事

・屋外付帯工事

・電気設備工事

・暖房設備工事

・換気設備工事

・昇降機設備工事

・浄化槽設備工事

・植栽工事

・給排水衛生設備工事

・冷房設備工事

・空調設備工事

・電話設備工事

II 建築工事仕様

1 共通仕様

1) 図面及び特記仕様に記載されていない事項は、すべて国土交通省大臣官房官庁営繕部監修「公共建築改修工事標準仕様書（建築工事編）令和4年版」（以下「改修標準」という。）、国土交通省大臣官房官庁営繕部監修建築物解体工事共通仕様書（令和4年版）」（以下「解体共仕」という。）及び国土交通省大臣官房官庁営繕部監修「公共建築工事標準仕様書（建築工事編）令和4年版」（以下「標準」という。）による。

2) 電気設備工事及び機械設備工事を本工事に含む場合は、電気設備工事及び機械設備工事はそれぞれの工事仕様書を適用する。なお、電気設備工事の工事仕様書は（ ）図、機械設備工事の工事仕様書は（ ）図による。

2 特記仕様

1) 項目は、番号に○印の付いたものを適用する。

2) 特記事項は、○印の付いたものを適用する。
○印の付かない場合は、※印の付いたものを適用する。
○印と◎印の付いた場合は、共に適用する。

3) 特記事項に記載の（ ）内表示番号は、「標準」の該当項目、当該図又は当該表を示す。

4)（別図 ）は、「標準」の別図「各部配筋」の当該番号を示す。

5) 特記事項に記載の[]内表示番号は「改修標準」の当該項目、当該図又は当該表を示す。

6) [G]印は、「国等」による環境物品等の調達推進に関する法律」（グリーン購入法）の特定調達品目を示す。該当する項目については、環境負荷を低減できる材料を選定するように努める。

7) 製造所名は、五十音順とし「株式会社」等の記載は省略する。また、（ ）内は製品名を示す。

8) 斜線で消去した章は適用しない。

2 建築材料等

1) 本工事に使用する建築材料等は、設計図書に規定する所要の品質及び性能を有するもの、又はこれらと同等のものとす。
①「評価名簿による」と特記されたものについては、国土交通大臣官房官庁営繕部監修「建築材料等品質性能評価事業建築材料評価名簿（最新版）」（（社）公共建築協会）によるほか、これらと同等のものとす。ただし、同等のものとする場合は、次の②に準じ監督員の承認を受ける。また、同上評価事業の評価を受けたものを使用する場合は、評価書の写しを監督員に提出し、その確認をもって、品質・性能の確認があったものとみなす。
②JIS又はJASマーク表示のない材料及びその製造所等は、次のイ）からへ）の事項を満たすものとする。また、製造所名、製品名等が記載された材料は、当該製品又は同等以上を使用する場合は、監督員の承諾を受ける者とする。
イ）品質及び性能に関する試験データが整備されていること。
ロ）生産施設及び品質の管理が適切に行われていること。
ハ）安定的な供給が可能であること。
ニ）法令等で定める許可、認定、又は免許等を取得していること。
ホ）製造又は施工の実績があり、その信頼性があること。
ヘ）販売保守等の営業体制が整えられていること。
なお、これらの材料を使用する場合は、設計図書に定める品質及び性能を有することの証明となる資料又は外部機関が発行する資料等の写しを監督員に提出し承諾を受けるものとする。ただし、あらかじめ監督員の承諾を受けた場合はこの限りではない。

2) 請負契約約款第6条の2第7項に基づき調達する石川県産の工事材料については、「使用材料確認函」により監督員の確認を受け、工事完了後は地元産品について「使用材料報告書」を提出すること。

3) 請負契約約款第13条第2項に定める監督員の検査を受けて使用すべき工事材料は次のものとする。
※杭 ・型枠類 ・防水材料 ・石材 ・木材 但し、杭以外のJIS規格品は除く。

4) 請負契約約款第14条第1項に定める監督員等の立会いのうえ調査等を使用すべき工事材料は次のものとする。
※高強度コンクリート試し練り

5) 請負契約約款第14条第3項に定める見本は次のものとする。
・金属製品 ・合成樹脂製品 ・木製建具 ○塗装
・家具及び家具の金物 ・畳 ・内外装材料 ・屋根材料
なお、監督員が承諾した材料は、証明となる資料と使用箇所を付し、工事完成まで現場事務所に掲示する。ただし、掲示が困難な材料等はカタログ、その他に代えることができる。

6) 本工事に使用する建築材料等は、アスベスト含有建材を使用しないこと。（「労働安全衛生法施行令の一部を改正する政令及び石綿障害予防規則等の一部を改正する省令の施行等について」（厚生労働省労働基準局長通達平成18年8月 参照）。安全データシート（SDS）等により確認を行った場合は、その写しを監督員に提出すること。

⑧ 特別な材料の工法

「標準」に記載されていない特別な材料の工法は、当該製品の指定工法による。

⑨ 技能士等

※ 技能士

適用工事種別

技能検定作業

仮設工事

○とび作業

鉄筋工事

・鉄筋組立て作業

コンクリート工事

・型枠作業 ・コンクリート圧送工事作業

鉄骨工事

・構造物鉄工作業 ・とび作業

ブロック・ALCパネル工事

・コンクリートブロック工事作業 ・エーモルシーパネル工事作業

防水工事

・アスファルト防水工事作業 ・塩化ビニル系シート防水工事作業
・改質アスファルトシートーチ工法防水工事作業
・セメント系防水工事作業 ・FRP防水工事作業
・合成ゴム系シート防水工事作業 ・ウレタンゴム塗膜防水工事作業
・アクリルゴム系塗膜防水工事作業 ・シーリング防水工事作業

石工事

・石材加工作業 ・石張り作業 ・石積み作業

タイル工事

○タイル張り作業

木工事

・大工工事作業

屋根及びびい工事

・内外装板金作業 ・かわらぶき作業

金属工事

・鋼製下地工事作業 ・内外装板金作業

左官工事

○左官作業

建具工事

・ビル用サッシ施工作業 ・自動ドア施工作業 ・ガラス工事作業

カーテンウォール工事

・金属製カーテンウォール工事作業 ・ビル用サッシ施工作業 ・ガラス工事作業

塗装工事

○建築塗装作業

内装工事

・プラスチック系床仕上げ工事作業
・カーペット系床仕上げ工事作業 ・木質系床仕上げ工事作業
・ボード仕上げ工事作業 ・壁装作業

排水工事

・建築配管作業

植栽工事

・造園工事作業

・「石川の伝統的建造技術を伝える会」のうち、金沢公園整備工事従事者の認定を受けた者。

⑩ 完成図等

※作成する
工事完成図は、A3版製本（※1部 ・2部 ・部）を提出する。
[1.9.1~3][表1.9.1]
屋外付帯工事実測図 ※提出しない ・提出する（1部）
保全に関する資料 ※提出しない ・提出する（1部）
保全に関する資料のうち「建物等の利用に関する説明書」は、「管理者のための建築物保全の手引き（改訂版）」（一財）建築保全センター）に建物の構造、機器、保安業務等の説明及び清掃の要点、使用材料の製造品名、連絡先等を記載したものに代えることができる。
なお別契約の設備工事等がある場合は、連携の上作成する。

⑪ 工事写真等の記録

1) 工事記録写真等は、営繕工事写真撮影要領（令和3年版）（国土交通省大臣官房官庁営繕部）により整備し、下記により提出する。また、本社様書の「第1章29電子納品」を行う場合は、更に当該特記事項に基づいて作成し提出する。
各区分の写真は、A4版スクラップブックに順序よく説明事項を記入の上、所定の部数を提出する。

区分	分類	大きさ	撮影枚数	部数
着工前	※カラー	※100×148程度	※4景以上	※1部
工事中	※カラー	※85×115程度	「営繕工事写真撮影要領」による	※1部
完成時	※カラー	※100×148程度	※4景以上	※1部

2) 完成写真の撮影 ・専門業者の撮影（撮影者を明記） ○専門業者以外の撮影
3) 原版の使用権を次の者に移譲すること。 ※発注者 ・設計者
移譲を受けた者は、写真を撮影者の了解なしに撮影者名を表示しないで自由に使用できる。撮影者が写真を使用する場合は、発注者・設計者の承諾を必要とする。
4) 中間検査または、監督員の指示により手直しを命ぜられた工事は、手直し前、中、後が判断できる写真を撮影し、報告書に添え提出する。

⑫ 責任施工

⑬ 工事報告書

工事の進捗度表、作業員の出席報告、工事箇所図及び工事現況写真等を記載した工事報告書を毎月15日及び月末毎に提出する。

14 設備工事との取合い

1) 設備機器の位置、取合い等の検討できる施工図を提出して、監督員の承認を受ける。
2) 設備工事の貫通孔、開口部の型枠、スリーブ等の補強筋は本工事に含むものとする。なお箇所等は、下記による。

位置／大きさ	100mm	125mm	150mm	175mm	200mm				
補強筋面数	梁								
	壁								
	床								

鉄骨部のスリーブ及び補強は本工事に含むものとする。
軽鉄下地で天井、壁等の補強は本工事に含むものとする。なお箇所数は、下記による。
イ) 天井部分 箇所 壁部分
他 工事との取合い 電気工事 機械工事 備考
機器の基礎、換気扇取付用枠 〇
梁、床、壁貫通部の補強 〇
梁、床、壁貫通部のスリーブ、型枠 〇 〇
外気取付ガラリ、床下水槽マンホール蓋 〇 ガラリは、立面図に図示
ステンレス流し台等 〇 排水トラップ共
換気フード、レンジフードファン 〇 建築図に図示
取付枠（鋼製）とも ダクト接続は設備工事
天井、壁、床、点検口、プロパンボンベ庫 〇
下流し、足洗場の給水、排水、玄関の排水 〇
小便器仕切板（陶器製）、タオル掛（下地共） 〇
洗面所、手洗所等の鏡 〇 〇 特殊なものは、建築工事
ボイラーの煙突 〇 〇 鋼板製は、機械設備工事
実験台に付属する設備機器 〇
実験台の配管等の接続 〇 〇
埋込み分電盤、端子盤等の壁補強 〇
埋込み分電盤、端子盤等の型枠 〇 〇
天井、壁ボード類の下地補強 〇 量出し、どーど切り込みは、設備工事
簡易間仕切り（内装パネル）内の位置補正 〇
クス及び配管の取付 〇
屋内・屋外に設置する発電機、配電盤、制御盤、受水槽、ポンプ等の基礎、防油堤
屋上に設置するテレビアンテナ・避雷針等の設備基礎 〇
配線ビット及び蓋 〇
照明器具幹線等の吊りボルト用インサート 〇 〇
身体障害者用の手すり 〇
洗濯機用防水パン及びトラップ 〇 〇
FF暖房機・クーラー等の配管用スリーブ 〇
電話・テレビ等の配線用スリーブ 〇
クーラー取付ボルト用インサート 〇 建築図に図示
ユニットバス本体・付属品（シャワー金具・手すり・鏡・照明） 〇 配管接続以降は設備工事
ユニットバス用換気扇 〇
消火器 〇 〇 公共住宅に適用
自動扉、電動S、電動ルーバー、1次側配線 〇 〇 機器は建築工事
防火設備の閉鎖制御機器、感知器 2次側配線 〇
地下タンク室 〇

15 設計GL

※図示 ・設計GL＝現状GL

16 建築基準法に基づき指定する条件

・地区の区分に応じた風速（V（m/sec））	30（県内全域）
・地表面粗度区分	Ⅰ・Ⅱ・Ⅲ・Ⅳ
・多雪地域の指定	垂直積雪量

⑰ 工事現場の掲示板

工事現場には、下記掲示板を設置する。（記入例）

90cm	
工事名	
工期自年月日～至年月日	
発注者 (監修)	宝達志水町 地域整備課
設計 監理	
施工	建築（業者名を記入する） 電気（業者名を記入する） 給排水（業者名を記入する） 暖房（業者名を記入する） この工事は、週休2日に取り組んでいます

60cm（75cm）
上段の地色は、白色
文字は、青色
下段の地色は、青色
文字は、白色

（注意事項）
①（監修）内は、監修を委託した場合。
②業者名が多くなった場合でも、縦75cm以内とする。
③工事名は、各工事も共通な名称とし、各文字は、角ゴシック体とする。

⑱ 施工の検査等

監督員等の検査を受ける工程は次のものとする。
※根切り掘削完了時 ※主要構造部の配筋 ・型枠の組立て
その他監督員が指示するもの

⑲ 施工の立会い等

請負契約約款第14条第2項に定める監督員等の立会いのうえ施工するものは次のものとする。
※杭打ち ・コンクリートスランブ確認及び打込み ○暖外タイル圧着試験
その他監督員等の指示するもの

⑳ 中間検査

中間検査の実施 ※有 ・無
実施時期 ※躯体工事完了時 ○足場解体前

21 公共事業労務調査等に対する協力

受注者は、当該工事が発注者の実施する公共事業労務費調査の対象工事となった場合には、次の各号に掲げる協力をしなければならない。また、工期経過後においても同様とする。
1) 調査票等に必要事項を正確に記入し、発注者に提出する等必要な協力をしなければならない。
2) 調査票等を提出した事業所を発注者が、事後に訪問して行う調査・指導の対象になった場合には、その実施に協力しなければならない。
3) 正確な調査票等の提出が行えるよう、労働基準法等に従い、就業規則を作成すると共に賃金台帳を調整・保存する等、日頃より使用している現場労働者の賃金時間管理を適切に行わなければならない。
4) 対象工事の一部について下請け契約を締結する場合には、当該下請け工事の受注者（当該下請け工事の一部に係る二次以降の下請け人を含む。）が前号と同様の義務を負う旨を定めなければならない。
・本工事が「建設副産物実態調査」の対象である場合、工事完了後速やかに調査票を作成し、監督員に提出しなければならない。

㉑ 保険

工事的目的、工事材料等に生ずる損害を填補する保険は、下記による。
※建設工事保険又は組立保険（工事対象物を全て解体する工事を除く）
加入期間 引渡しまで（引き渡しを要しない工事の場合は、工事完了まで）

23 室内空気汚染対策

室内空気汚染対策 ※実施する ・実施しない [1.7.9]
1) 測定の有無等
測定する場合は、下記の通り揮発性有機化合物について室内濃度を測定し、厚生労働省の定める指針値以下であることを確認し、報告すること。
イ) 測定の有無 ※有 ・無
ロ) 測定対象室
測定は原則として、内装仕上げ材料の仕様が大きく異なる居室毎に行う。ただし、居室の規模が著しく異なる場合は、それぞれ実施する。
内装改修等を行った居室について測定を行う。
ハ) 1室当たりの測定箇所数

室の床面積 A（㎡）	A ≤50	50<A ≤200	200<A ≤500	500<A
測定箇所数	1	2	3	4

全ての測定箇所において、二)の測定対象化学物質全ての濃度を同時に測定する。
二) 測定対象化学物質及び測定方法
測定対象化学物質は、ホルムアルデヒド、トルエン、キシレン、エチルベンゼン及びブステレンとし、同時に測定する。測定方法は、パッシブ型採取機器を用い、国土交通省大臣官房官庁営繕部整備課長通知（平成24年4月5日国営整4号）「官庁営繕部におけるホルムアルデヒド等の室内空気中の化学物質の抑制に関する措置について」により行う。
ホ) 測定時期
測定は下記の時期に行うものとする。
①測定対象化学物質が、関連工事による測定対象室への流入や急激な拡散がほぼなくなり、引き渡し後の室内空気環境と同程度になった時期。
②別途工事又は家具の設置等が行われる前。
③内装又は塗装等の施工が終了し、その後十分な換気が行われていること。
④中央式空調設備のように換気を行いつつ空調を行う設備がある場合は、設備の試運転が終了していること。
へ) 測定対象物質が指針値を超える濃度で検出された場合の措置
測定結果が厚生省の指針値を超えていた場合は、発散源を特定し、換気等の措置を講じた後、再度測定を行う。
ト) その他、採取、測定及び分析の方法は、上記二)の国土交通省通知によるほか、監督員の指示による。

2) 施工中・施工後の通風、換気
接着剤、塗料等の塗布に当たっては、使用方法や塗布量を十分管理し、適切な乾燥時間をとるようにする。また、施工時、施工後の通風、換気を十分に行い、室内に放散した溶剤成分等の希釈を図るものとする。

3) 引き渡し時
室内空気中に化学物質を発生するおそれのある建築材料等の使用状況の一覧表を提出する。

4) 揮発性有機化合物を放散させる建築材料等本工事に使用する材料等は、設計図書に規定する所要の品質及び性能を有するものとし、次のイ)からホ)の事項を満たすものとする。
イ) 合板、木質系フローリング、構造用パネル、集成材、単板積層材、MDF、パーティクルボード、その他の木質建材、ユリア樹脂板及び仕上塗り材は、ホルムアルデヒドを放散させないか、放散が極めて少ないものとする。
ロ) 保温材、緩衝材、断熱材はホルムアルデヒド及びステレンを放散させないか、放散が極めて少ないものとする。
ハ) 接着剤は、フタル酸ジ－n－ブチル及びフタル酸ジ－エチルヘキシンを含有し難揮発性の可塑剤を使用し、ホルムアルデヒド、アセトアルデヒド、トルエン、キシレン、エチルベンゼンを放散させないか、放散が極めて少ないものとする。
ホ) 上記のイ）、ハ）、二)の材料を使用して作られた家具、書架、実験台、その他の什器等は、ホルムアルデヒドを放散させないか、放散が極めて少ないものとする。
また、設計図書に規定する「ホルムアルデヒド放散量」は、次のとおりとする。
※「規制対象外」のもの
①JIS又はJASのF☆☆☆☆規格品
②建築基準法施行令第20条の7第4項による国土交通大臣認定品
③下記表示のあるJAS規格品
ア) 非ホルムアルデヒド系接着剤使用
イ) 接着剤等不使用
ウ) 非ホルムアルデヒド系接着剤及びホルムアルデヒドを放散させない材料を使用
エ) ホルムアルデヒドを放散させないか、放散が極めて少ない材料等使用
オ) 非ホルムアルデヒド系接着剤及びホルムアルデヒドを放散させない塗料使用
カ) 非ホルムアルデヒド系接着剤及びホルムアルデヒドを放散させない塗料等使用
・「第三種」のもの
①JIS又はJASのF☆☆☆☆規格品
②建築基準法施行令第20条の7第3項による国土交通大臣認定品
③旧JISのE規格品

㉔ 名札の着帯

現場代理人及び主任（監理）技術者は、工事期間中は次に定める様式例等による顔写真入り名札を着帯すること。（但し、請負額1,000万円以上の工事）

7mm	〇〇建設（株）社員証		7mm
55mm	氏名 △△太郎		40mm
10mm	発行日 令和〇年〇月〇日		8mm
10mm	代表者 □□建一 代表印		
10mm	91mm		
2mm	13mm	42mm	2mm
		30mm	

（注意事項）
①名札として使用する用紙（台紙）は白色、寸法は上図（名刺サイズ、縦5.5cm×横9.1cm）のとおりとする。
②顔写真（カラー写真）の寸法は縦4.0cm×横3.0cmとし、撮影する部分は胸から上の上半身とする。
③ケースの寸法は上記①の用紙（台紙）が入る大きさとする。

㉕ 施工体制台帳の作成等

当該台帳を現場に備え付け、施工体系図を工事関係者及び公衆が見やすい場所に掲げること。

設計

宝達志水町 地域整備課

工事名

ほうだつ団地外壁長寿命化工事

図面名

建築改修工事仕様書 その1

図面番号

A－01

[illegible]

4	浮き部改修工法	モルタルを撤去しない場合	[4. 1. 4] [4. 3. 5] [4. 3. 11～16] [表4. 3. 5～6]	<div> <div> <div>改修工法の種類</div> <div>7ヶホビの本数 (本/m²)</div> <div>注入口の箇所数 (箇所/m²)</div> <div>充填量 又は注入量 (ml/箇所)</div> </div> <div> <div>一般部</div> <div>指定部</div> <div>一般部</div> <div>指定部</div> </div> </div> <div> <div>・アンカーピンニング部分</div> <div>エポキシ樹脂注入工法</div> <div>※16</div> <div>※25</div> <div></div> <div>※25</div> </div> <div> <div>・アンカーピンニング全面</div> <div>エポキシ樹脂注入工法</div> <div>※13</div> <div>※20</div> <div>※12</div> <div>※20</div> <div>※25</div> </div> <div> <div>・アンカーピンニング全面</div> <div>エポキシ樹脂注入工法</div> <div>※13</div> <div>※20</div> <div>※12</div> <div>※20</div> <div>※50</div> </div> <div> <div>・リマセメント注入工法</div> <div>※9</div> <div>※16</div> <div></div> <div></div> <div>※25</div> </div> <div> <div>・注入口付アンカーピン</div> <div>エポキシ樹脂注入工法</div> <div>※9</div> <div>※16</div> <div></div> <div></div> <div>※25</div> </div> <div> <div>・注入口付アンカーピン</div> <div>エポキシ樹脂注入工法</div> <div>※9</div> <div>※16</div> <div>※9</div> <div>※16</div> <div></div> </div> <div> <div>・注入口付アンカーピン</div> <div>エポキシ樹脂注入工法</div> <div>※9</div> <div>※16</div> <div>※9</div> <div>※16</div> <div>※50</div> </div>
---	---------	--------------	--	--

アンカーピン

材質 ※ステンレスSUS304、呼び径4mm丸棒で全ネジ切り加工したもの



[4. 3. 5]

注入口付アンカーピン


材質 ※ステンレスSUS304、呼び径外径6mm

[4. 3. 5]

 ④見本の製作等 ・ 建具見本の製作 (建具番号) ・ 特殊な建具の仮組 (建具番号) ⑤建具回り等の充填モルタル 防水剤 (モルタルに混入する防水剤の品質) [6. 15. 3] 項目 混合割合 凝結及び安定性 (JIS R 5201) 曲げ及び圧縮強度比 (%) 吸水比 (%) 透水性 (%) 品 質 セメント質量の5%以下 始発1時間以上 終結10時間以内 収縮性、膨張性のひび割れ 70以上 95以下 80以下 ⑤取付け調整等 ・ ブラインド ・ カートンボックス [5. 1. 6] | 15 オーバーヘッドドア 開閉形式 ※手動式 ・ 上部電動式 (手動併用) [5. 12. 2] [表5. 12. 1] 外部に面するシャッターの耐風圧強度 耐風圧性能 () N/m² [5. 12. 2] スラット 厚さ (mm) ※0.5 ・ 0.8 [5. 12. 3] [表5. 12. 2] 材質 ※ JISG3312 (塗装溶融亜鉛めっき鋼板又は鋼帯) ※ JISG3322 (塗装溶融55%Zn-亜鉛合金めっき鋼板及び鋼帯) [5. 12. 4] 形状 ※ インターロッキング形 ・ オーバーラッピング形 ガイドレール等 ※鋼板製 ・ ステンレス製SUS304 (厚さ1.5mm) [表5. 12. 2] 形式及び機構 [5. 13. 2～3] [表5. 13. 1] セクション材料 開閉方式 収納形式 ガイドレールの材料 ※スチールタイプ ※バランスタイプ ・ アルミニウムタイプ ・ フェイバークラスタイプ ・ チェーン式 ・ 電動式 ・ スタンダード形 ・ ローヘッド形 ・ ハイルフト形 ・ パーチカル形 耐風圧性能 () N/m² [5. 13. 2] ガラスの厚さ・構成等については建具表により、その他ガラス性能等は下記による。 ・ 合わせガラス 特性による種類 ※Ⅱ-1類 (JIS R 3205) ・ 強化ガラス 材料板ガラスによる種類 衝撃特性による種類 (JIS R 3206) ※フロート強化ガラス 型板強化ガラス ・ 熱線吸収板ガラス 板ガラスによる種類 日射熱取得率 ※熱線吸収フロート板ガラス 2種 ・ ブルー ・ グレー ・ ブロンズ ・ グリーン ・ 複層ガラス 種 類 断熱性、日射遮蔽性による区分 ・ 断熱複層ガラス ※U 3-1 ・ U 3-2 ・ U 1 ・ U 2 ・ 日射熱遮へい複層ガラス ・ E 4 ・ E 5 ・ 熱線反射板ガラス 品 種 反射皮膚面 材料板ガラスの種類 色 調 映像調整 ※熱線反射ガラス ※内面 ・ 外面 ・ フロート板ガラス ・ ブルー ※行わない ・ 高性能熱線反射 内面 ・ 

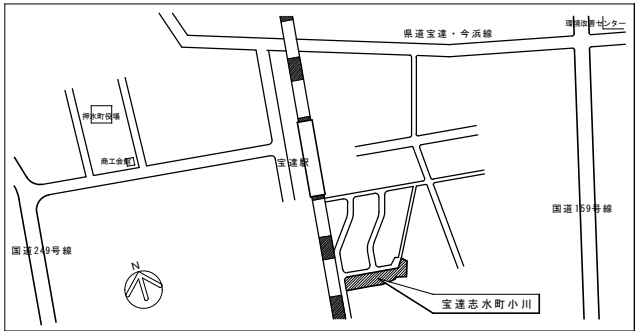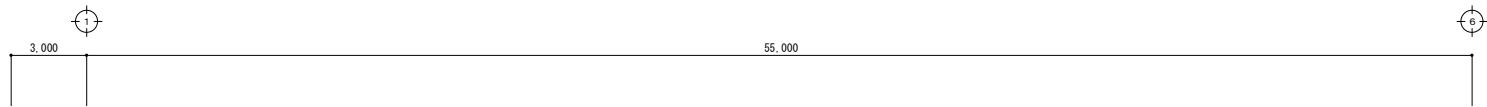

案内図

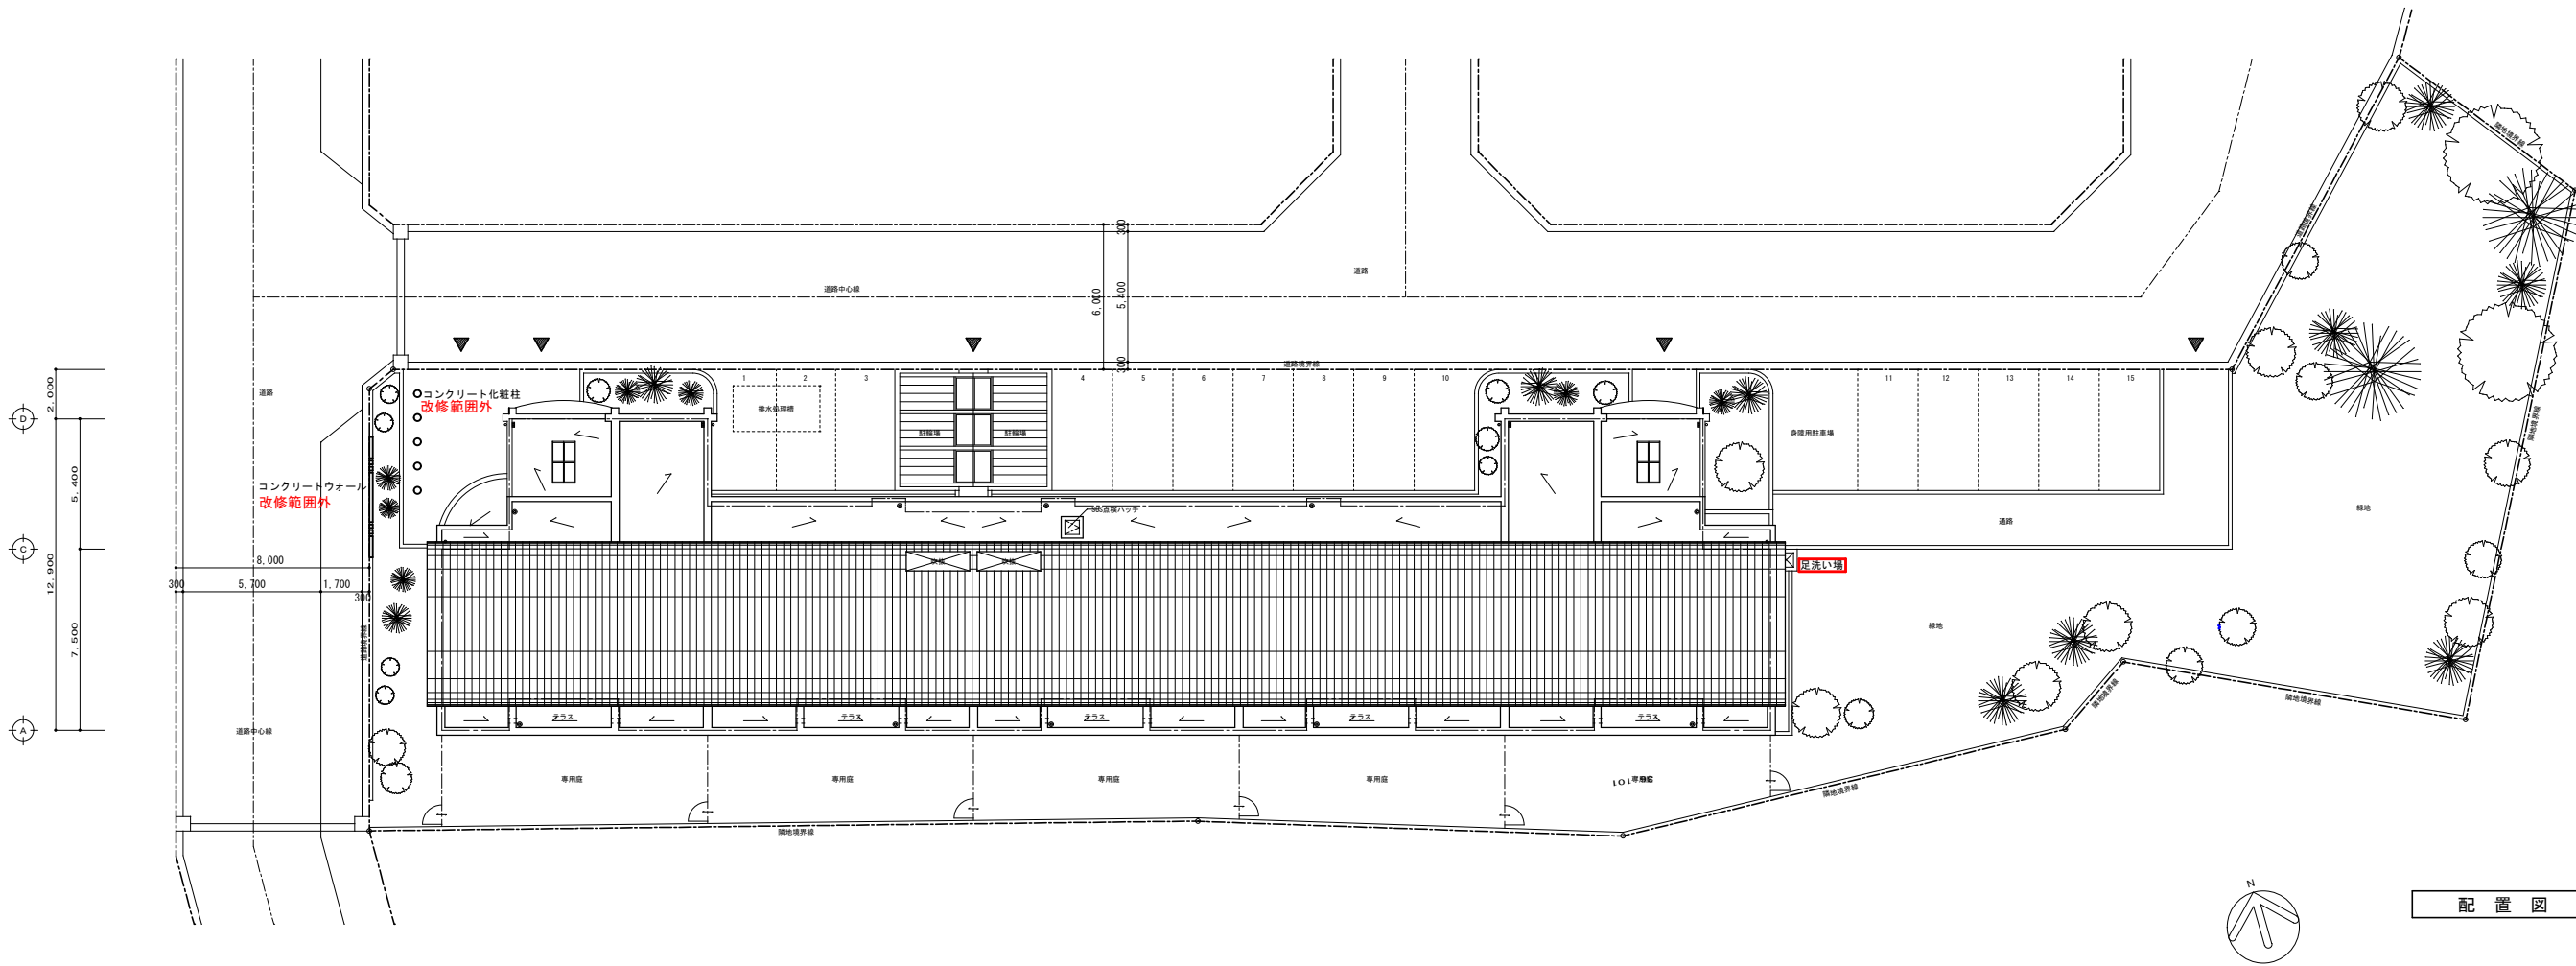

配置図

S=1/150

1階床面積	462.81	140.0坪
2階床面積	401.33	
3階床面積	401.33	121.4坪
延べ床面積	1,265.47	382.8坪
建築面積	545.64	165.1坪

単位：㎡

駐車場面積	26.55	8.0坪
-------	-------	------

単位：㎡

外構工事改修箇所を示す



株式会社 MAC建築研究所

一級建築士事務所／ 石川県知事登録 第1742号
管理建築士／ 一級建築士 第334732号 中村 健

■製作年月日/DATE
2023.10

■担当/CHECK
K. YAMASHITA

■製図/DRAWER
K. YAMASHITA

■工事名称/CONSTRUCTION-TITLE
ほうだつ団地外壁長寿命化工事

■図面名称/DRAWING-TITLE
1 階 平 面 図 (改修図)

■縮尺/SCALE
A1:S=1/100
A3:S=1/200

■図番/No.
A - 05

住居棟・共用廊下階段仕上表

部 位		現 況	改 修 内 容	改 修 数 量
住居棟	外 壁	コンクリート打放（一部化粧目地W20入） 超耐久性カラー撥水剤塗	躯体改修、下地処理（高圧水洗工法）、下地調整（セメント系下地調整塗材C－2）の上、 打放ファンデーションローラー工法で改修（上塗り：ふっ素樹脂）	躯体改修箇所は図面参照 全数量改修
		磁器質50×100タイル直貼	躯体改修、下地処理（高圧水洗工法）	躯体改修箇所は図面参照 全数量改修
	巾 木	コンクリート打放（一部化粧目地W20入） 超耐久性カラー撥水剤塗	躯体改修、下地処理（高圧水洗工法）、下地調整（セメント系下地調整塗材C－2）の上、 超耐久・低汚染水性ふっ素樹脂クリアー工法仕上	躯体改修箇所は図面参照 全数量改修
	梁笠木	防水モルタル金鍍押え 超耐久性カラー撥水剤塗	躯体改修、下地処理（高圧水洗工法）、下地調整（セメント系下地調整塗材C－2）の上、 超耐久・低汚染水性ふっ素樹脂クリアー工法仕上	既存塗膜脆弱部：全数量の20％程度とする 全数量改修
	バルコニー	床：防水モルタル金ゴテ 巾木：防水モルタル金ゴテ・H200 壁：コンクリート打放補修 磁器質50×100タイル直貼	打放ファンデーションローラー工法で改修（上塗り：ふっ素樹脂）	全数量改修
天井：ケイカル板t6目透し張 VP塗 コンクリート打放補修 アクリルリシン吹付		素地ごしらえB種の上、EP（アクリルエマルジョンペイント）改修（ローラー塗） 躯体改修、下地処理（高圧水洗工法）、下地調整（セメント系下地調整塗材C－2）の上、 外装薄塗材S i吹付		
共用廊下・階段部	階 段 室	床：防水モルタル金ゴテ 段鼻：ノンスリップタイル貼り 巾木：防水モルタル金ゴテ・H200 壁：コンクリート打放し補修 吹付タイル	床：洗浄（水洗い工法） 段鼻：洗浄（水洗い工法） 巾木：洗浄（水洗い工法） 既存塗膜脆弱部（浮き、膨れ、剥がれ）を除去、洗浄（水洗い工法）の上、 超汚染・超耐久型2液水性ふっ素樹脂塗料（脆弱部）	全数量改修 既存塗膜脆弱部：全数量の8％程度とする
		天井：コンクリート打放し補修 アクリルリシン吹付	既存塗膜除去、洗浄（水洗い工法）、下地調整（セメント系下地調整塗材C－2）の上、 外装薄塗材S i吹付	全数量改修
	階 段 通 路	床：防水モルタル金ゴテ 巾木：防水モルタル金ゴテ・H200 壁：コンクリート打放し補修 吹付タイル	床：洗浄（水洗い工法） 段鼻：洗浄（水洗い工法） 巾木：洗浄（水洗い工法） 既存塗膜脆弱部（浮き、膨れ、剥がれ）を除去、洗浄（水洗い工法）の上、 超汚染・超耐久型2液水性ふっ素樹脂塗料（脆弱部）	全数量改修 既存塗膜脆弱部：全数量5％程度とする
		壁：コンクリート打放（一部化粧目地W20入） 超耐久性カラー撥水剤塗	躯体改修、下地処理（高圧水洗工法）、下地調整（セメント系下地調整塗材C－2）の上、 打放ファンデーションローラー工法で改修（上塗り：ふっ素樹脂）	全数量改修
		天井：コンクリート打放し補修 アクリルリシン吹付	既存塗膜除去、洗浄（水洗い工法）、下地調整（セメント系下地調整塗材C－2）の上、 外装薄塗材S i吹付	
	開 放 廊 下	床：防水モルタル金ゴテ 巾木：防水モルタル金ゴテ・H200 手摺：FB9X50(9X40)溶融亜鉛メッキの上FE塗り	床：洗浄（水洗い工法） 段鼻：洗浄（水洗い工法） 巾木：洗浄（水洗い工法） 素地ごしらえ（C種）の上、 耐候性塗料塗り（DP）	全数量改修 全数量改修
		壁：コンクリート打放し補修 吹付タイル	既存塗膜脆弱部（浮き、膨れ、剥がれ）を除去、洗浄（水洗い工法） 超汚染・超耐久型2液水性ふっ素樹脂塗料（脆弱部）	既存塗膜脆弱部：全数量の1％程度とする 全数量改修
		壁：コンクリート打放（一部化粧目地W20入） 超耐久性カラー撥水剤塗	躯体改修、下地処理（高圧水洗工法）、下地調整（セメント系下地調整塗材C－2）の上、 打放ファンデーションローラー工法で改修（上塗り：ふっ素樹脂）	躯体改修箇所は図面参照 全数量改修
		天井(1F)：コンクリート打放（一部化粧目地W20入） 超耐久性カラー撥水剤塗	既存塗膜除去、洗浄（水洗い工法）、下地調整（セメント系下地調整塗材C－2）の上、 打放ファンデーションローラー工法で改修（上塗り：ふっ素樹脂）	
		天井(2-3F)：コンクリート打放し補修 アクリルリシン吹付	既存塗膜除去、洗浄（水洗い工法）、下地調整（セメント系下地調整塗材C－2）の上、 外装薄塗材S i吹付	
	共通部	金属製建具	別紙建具表参照	既存シール撤去 建具外周：シーリング打替え（再充填工法 MS－2 変性シリコーン系 15×10）
SD塗替建具：SOP塗り			下地調整（RA種に穴埋めを含む）、素地ごしらえ（C種）の上、 耐候性塗料塗り（DP）	
打継目地		打継：シーリング20×10	既存シール撤去 打継目地：シーリング打替え（再充填工法 MS－2 変性シリコーン系 20×10）	全数量改修
換気フード		ステンレス製 丸型	既存シール撤去 フード外周：シーリング打替え（再充填工法 MS－2 変性シリコーン系 10×7）	全数量改修
自転車置場	自転車置場	床：インターロッキングブロック舗装 壁：コンクリート打放（一部化粧目地W20入） 超耐久性カラー撥水剤塗 屋根：カラーガルバリウム鋼板t0.6はげ締め形折板（SV-4型）葺 小屋鉄骨梁：溶融亜鉛メッキ処理の上FE塗	床：洗浄（水洗い工法） 躯体改修、下地処理（高圧水洗工法）、下地調整（セメント系下地調整塗材C－2）の上、 打放ファンデーションローラー工法で改修（上塗り：ふっ素樹脂） 屋根：既存のまま 下地調整（RB種）、素地ごしらえ（B種）の上、 耐候性塗料塗り（DP）	全数量改修

※改修範囲の鋼製建具ガラス清掃(住居内側を除く)工事範囲に含む

平面・天井伏図 調査記号凡例	
<div></div>	床改修箇所を示す[数量は図示]
<div></div>	天井脆弱箇所を示す[数量は図示]

立面図 調査記号凡例	
浮	浮き
ク	クラック
亀甲	亀甲ひび割れ
エ	エフロレッセンス
汚	汚れ
P	Pコン穴埋め落ち
G	ガムテープ



株式会社 MAC建築研究所

一級建築士事務所／ 石川県知事登録 第1742号
管理建築士／ 一級建築士 第334732号 中 村 健

■製作年月日/DATE

2023. 10

■担当/CHECK

K. YAMASHITA

■製図/DRAWER

K. YAMASHITA

■工事名称/CONSTRUCTION-TITLE

ほうだつ団地外壁長寿命化工事

■図面名称/DRAWING-TITLE





仕 上 表 （改修図）

■縮尺/SCALE


NO SCALE

■図番/No.

A - 06


【躯体改修内容】※躯体改修に際しては、事前調査（目視・打診調査、マーキング、計測）を行い、調査報告書を提出の上、監督員と協議・確認をおこなう。									
記号	凡例	損 傷 内 容	修 繕 内 容	数 量					
				巾	長 さ	深 さ	箇所数	計	
①		床：防水モルタル金銭押え浮き	周囲カッター入れ撤去新設	1,300	300	30	1	0.39	m ²
②		天井：アクリルリシン吹付 剥がれ (一部爆裂 30X30)	改修内容は仕上表による	1,500	300	1 (25爆裂部)	1	0.45 1	m ² 箇所
③		天井：アクリルリシン吹付 剥がれ	改修内容は仕上表による	400	300	1	1	0.12	m ²
④⑤		天井：コンクリート打放 超耐久性ラレー導水剥離 剥がれ	改修内容は仕上表による	300	300 1,000	1	4 + 1	0.66	m ²

※ 改修範囲は 仕上表による

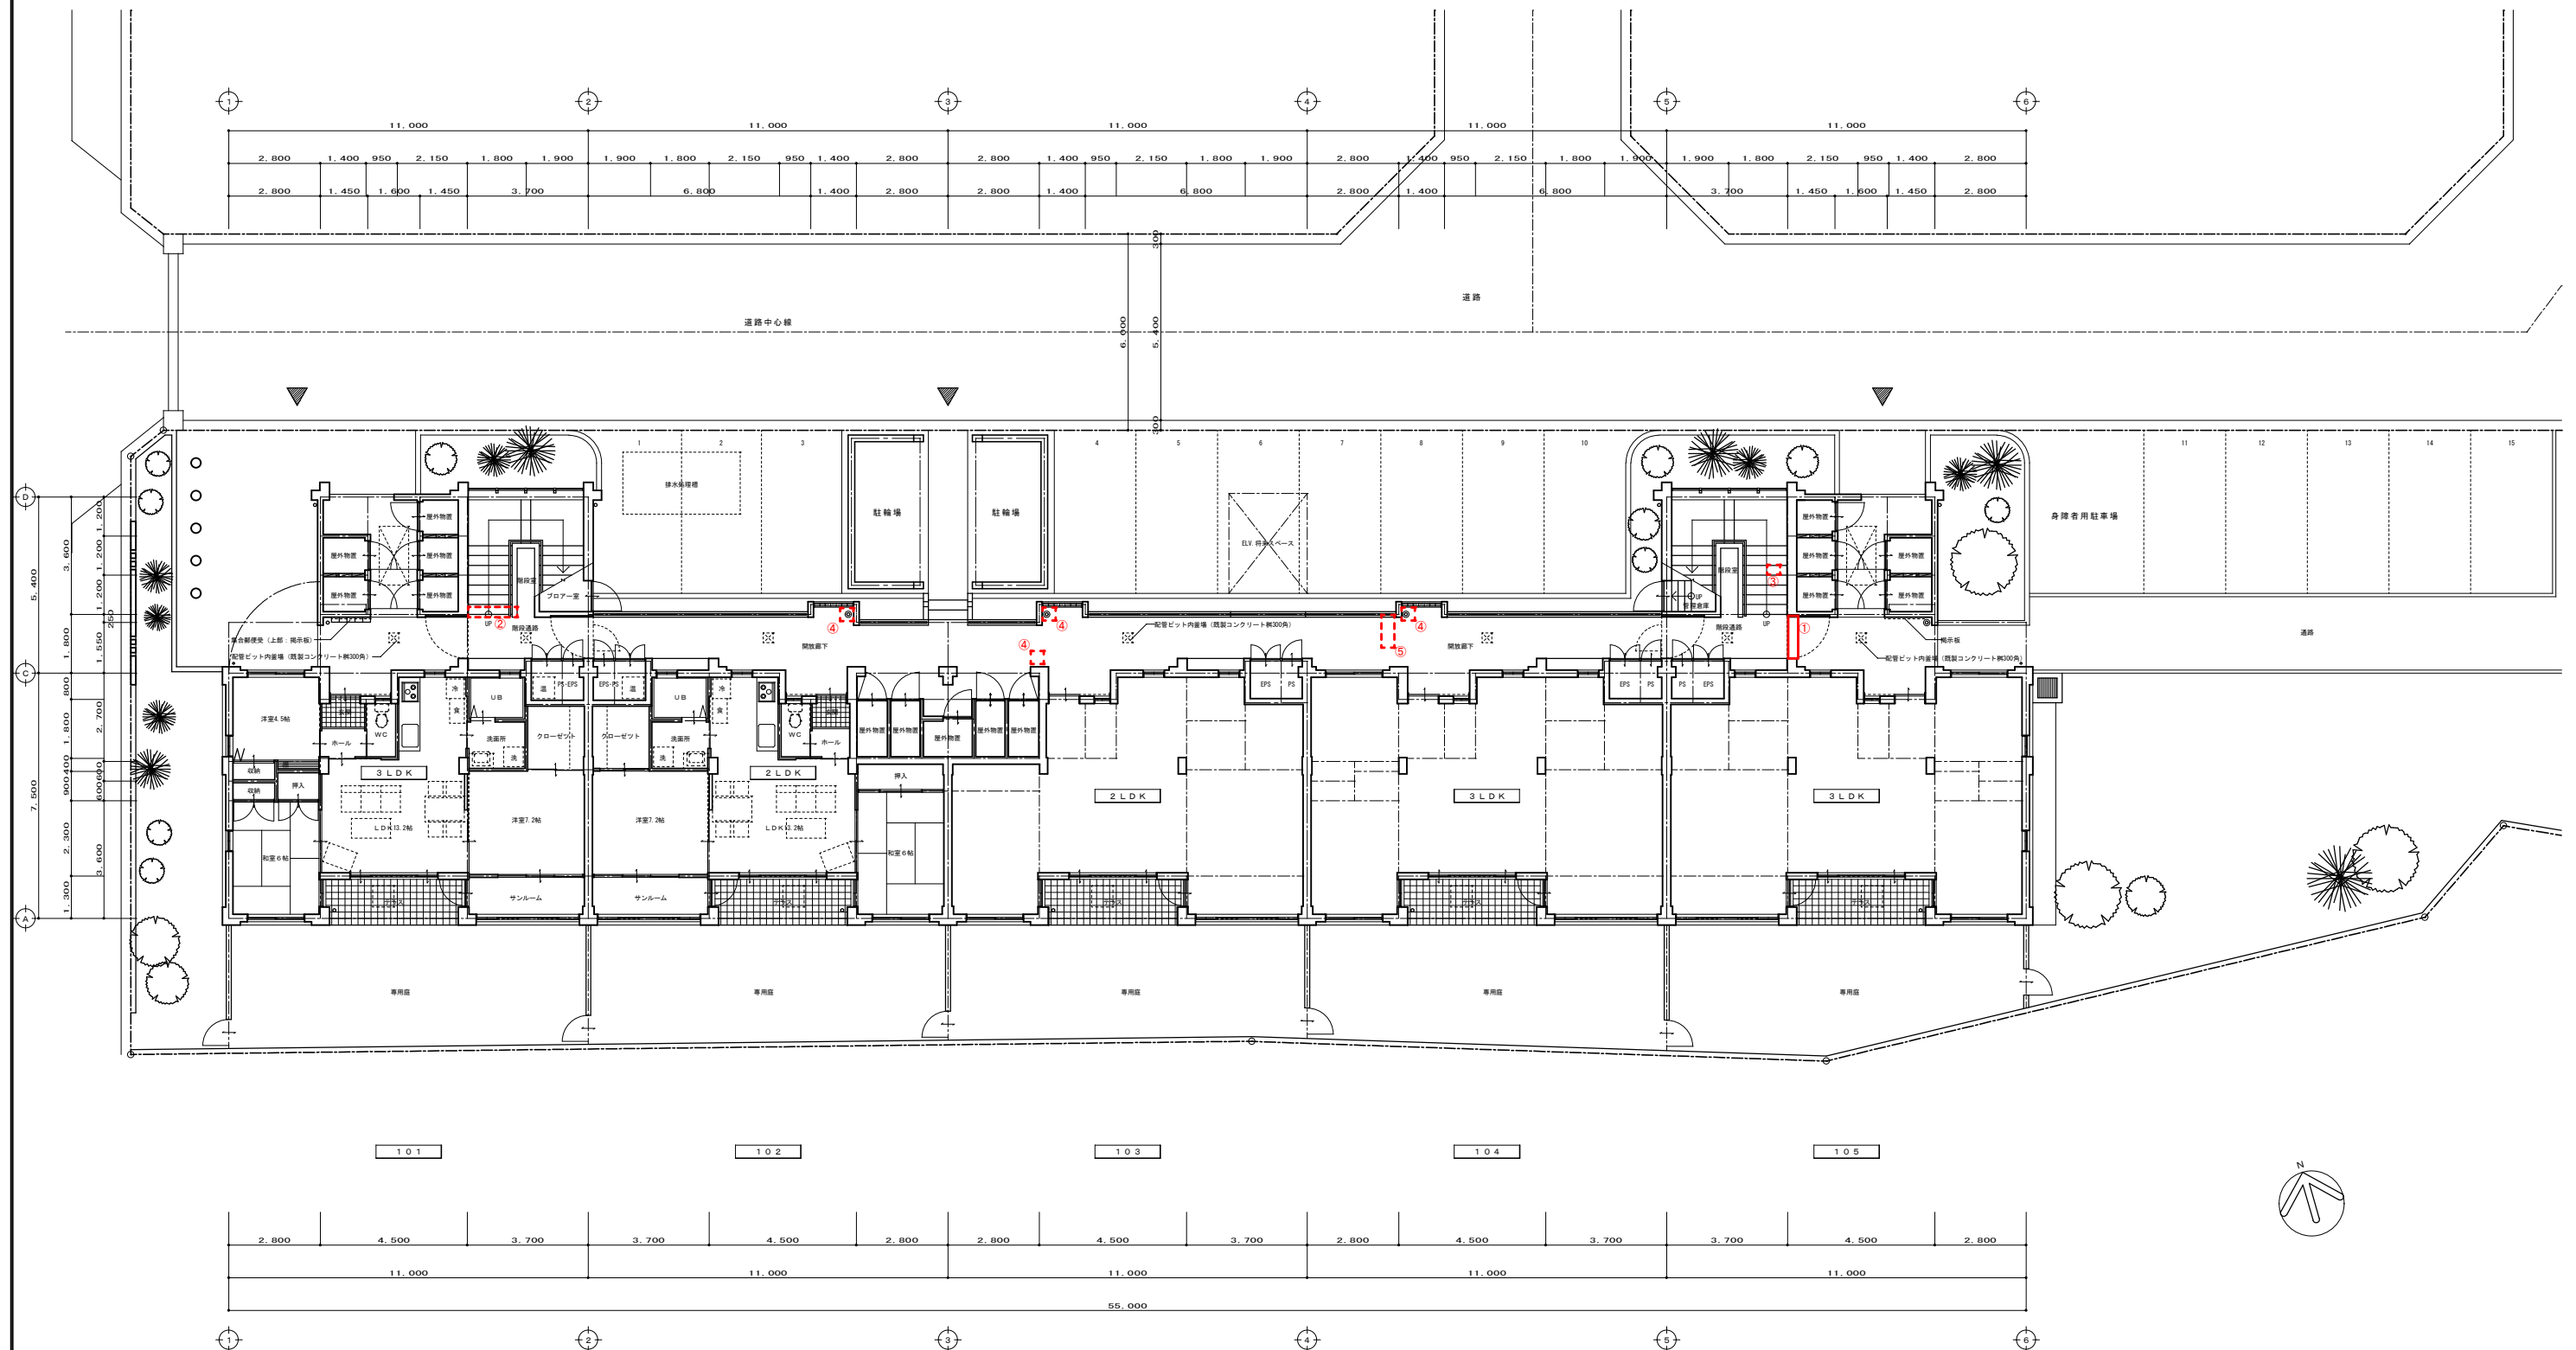

【躯体改修内容】※躯体改修に際しては、事前調査（目視・打診調査、マーキング、計測）を行い、調査報告書を提出の上、監督員と協議・確認をおこなう。								
記号	凡例	損 傷 内 容	修 繕 内 容	数 量				
				巾	長 さ	深 さ	箇所数	計
①		床：防水モルタル金鍍押え浮き	周囲カッター入れ撤去新設	1,300	200	30	2	0.52㎡
②		天井：コンクリート打放 アクリルリシン吹付 剥がれ	階段廊下天井全て 改修内容は仕上表による	300	300	1	4	0.36㎡
③		天井：コンクリート打放 アクリルリシン吹付 剥がれ	階段廊下天井全て 改修内容は仕上表による	1,300	400	1	1	0.52㎡
④		天井：コンクリート打放 アクリルリシン吹付 剥がれ	階段廊下天井全て 改修内容は仕上表による	300	600	1	1	0.18㎡

※ 改修範囲は 仕上表による

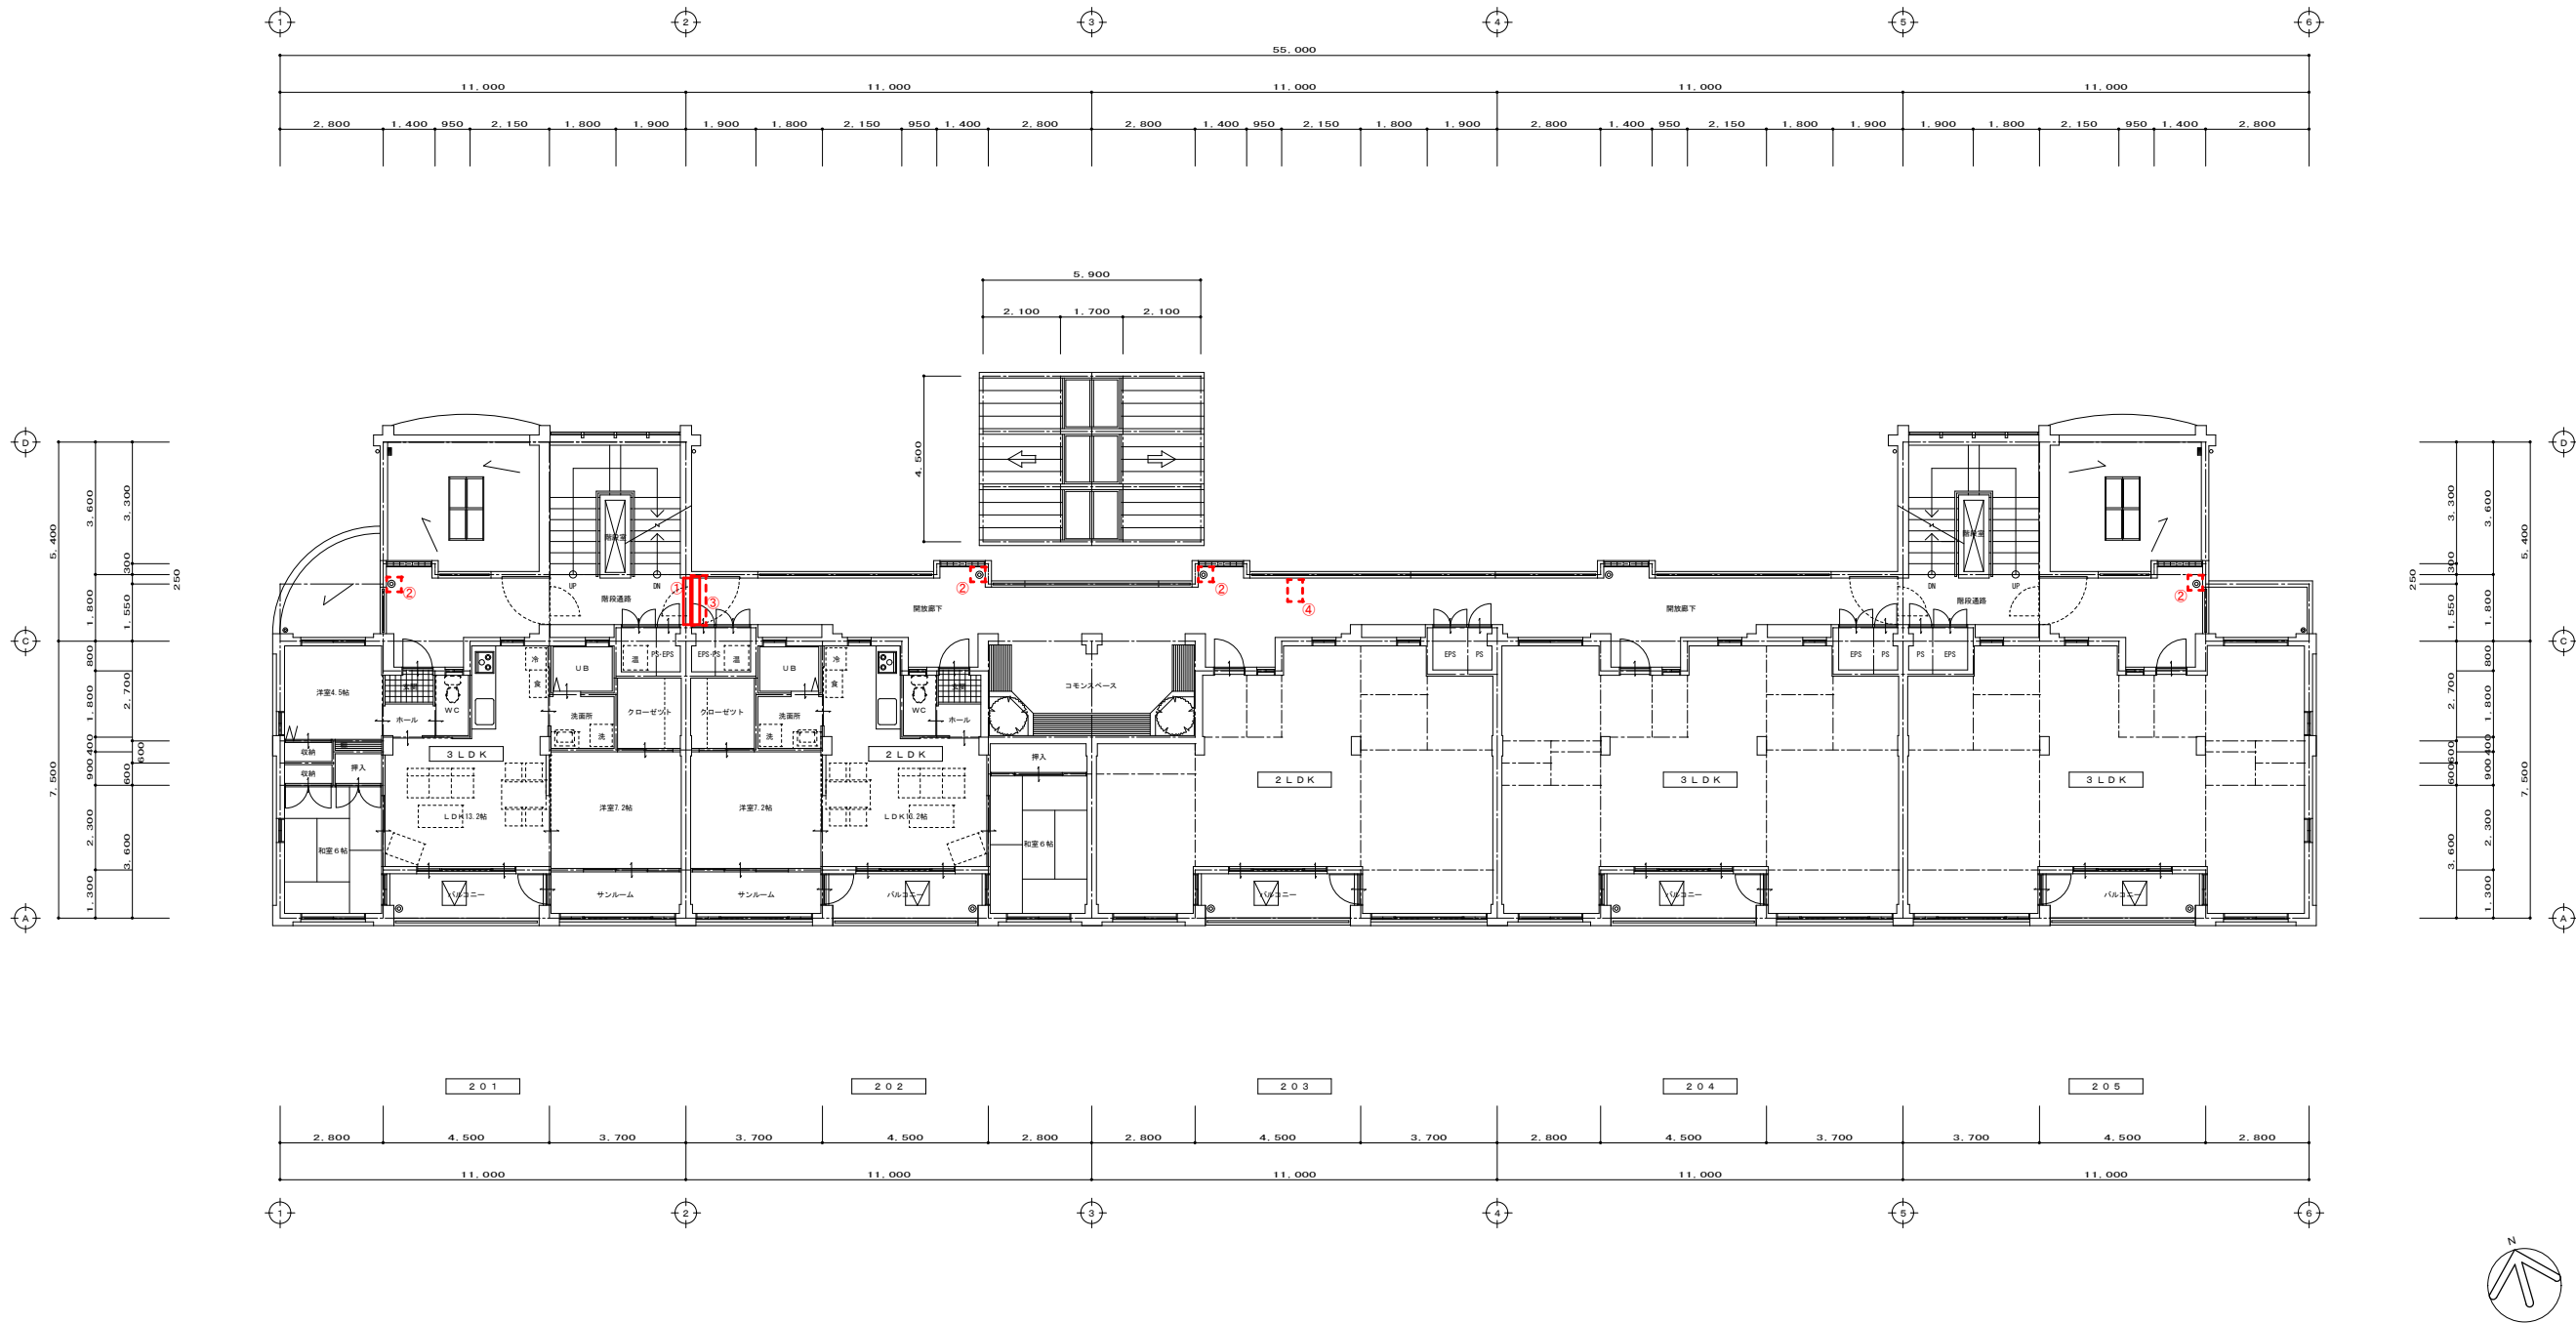

株式会社 MAC建築研究所

一級建築士事務所／ 石川県知事登録 第1742号
管理建築士／ 一級建築士 第334732号 中村 健

■製作年月日/DATE
2023.10

■担当/CHECK
K. YAMASHITA

■製図/DRAWER
K. YAMASHITA

■工事名称/CONSTRUCTION-TITLE
ほうだつ団地外壁長寿命化工事

■図面名称/DRAWING-TITLE
2 階 平 面 図 (改修図)


■縮尺/SCALE
A1:S=1/100
A3:S=1/200


■図番/No.
A - 08

【躯体改修内容】※躯体改修に際しては、事前調査（目視・打診調査、マーキング、計測）を行い、調査報告書を提出の上、監督員と協議・確認をおこなう。

記号	凡例	損 傷 内 容	修 繕 内 容	数 量				
				巾	長 さ	深 さ	箇所数	計
①		床：防水モルタル金掻押し浮き	周囲カッター入れ撤去新設	1,300	200	30	1	0.26㎡
②		梁天：コンクリート打放吹付タイル	共用部壁全て 改修内容は仕上表による	300	300	1	4	0.36㎡
③		天井：コンクリート打放 アクリルリシン吹付 剥がれ	階段廊下天井全て 改修内容は仕上表による	3,530	5,500	1	1	19.42㎡
④ ⑤		天井：コンクリート打放 アクリルリシン吹付 剥がれ	階段廊下天井全て 改修内容は仕上表による	900 600	200 600	1	1 + 1	0.54㎡

※ 改修範囲は 仕上表による

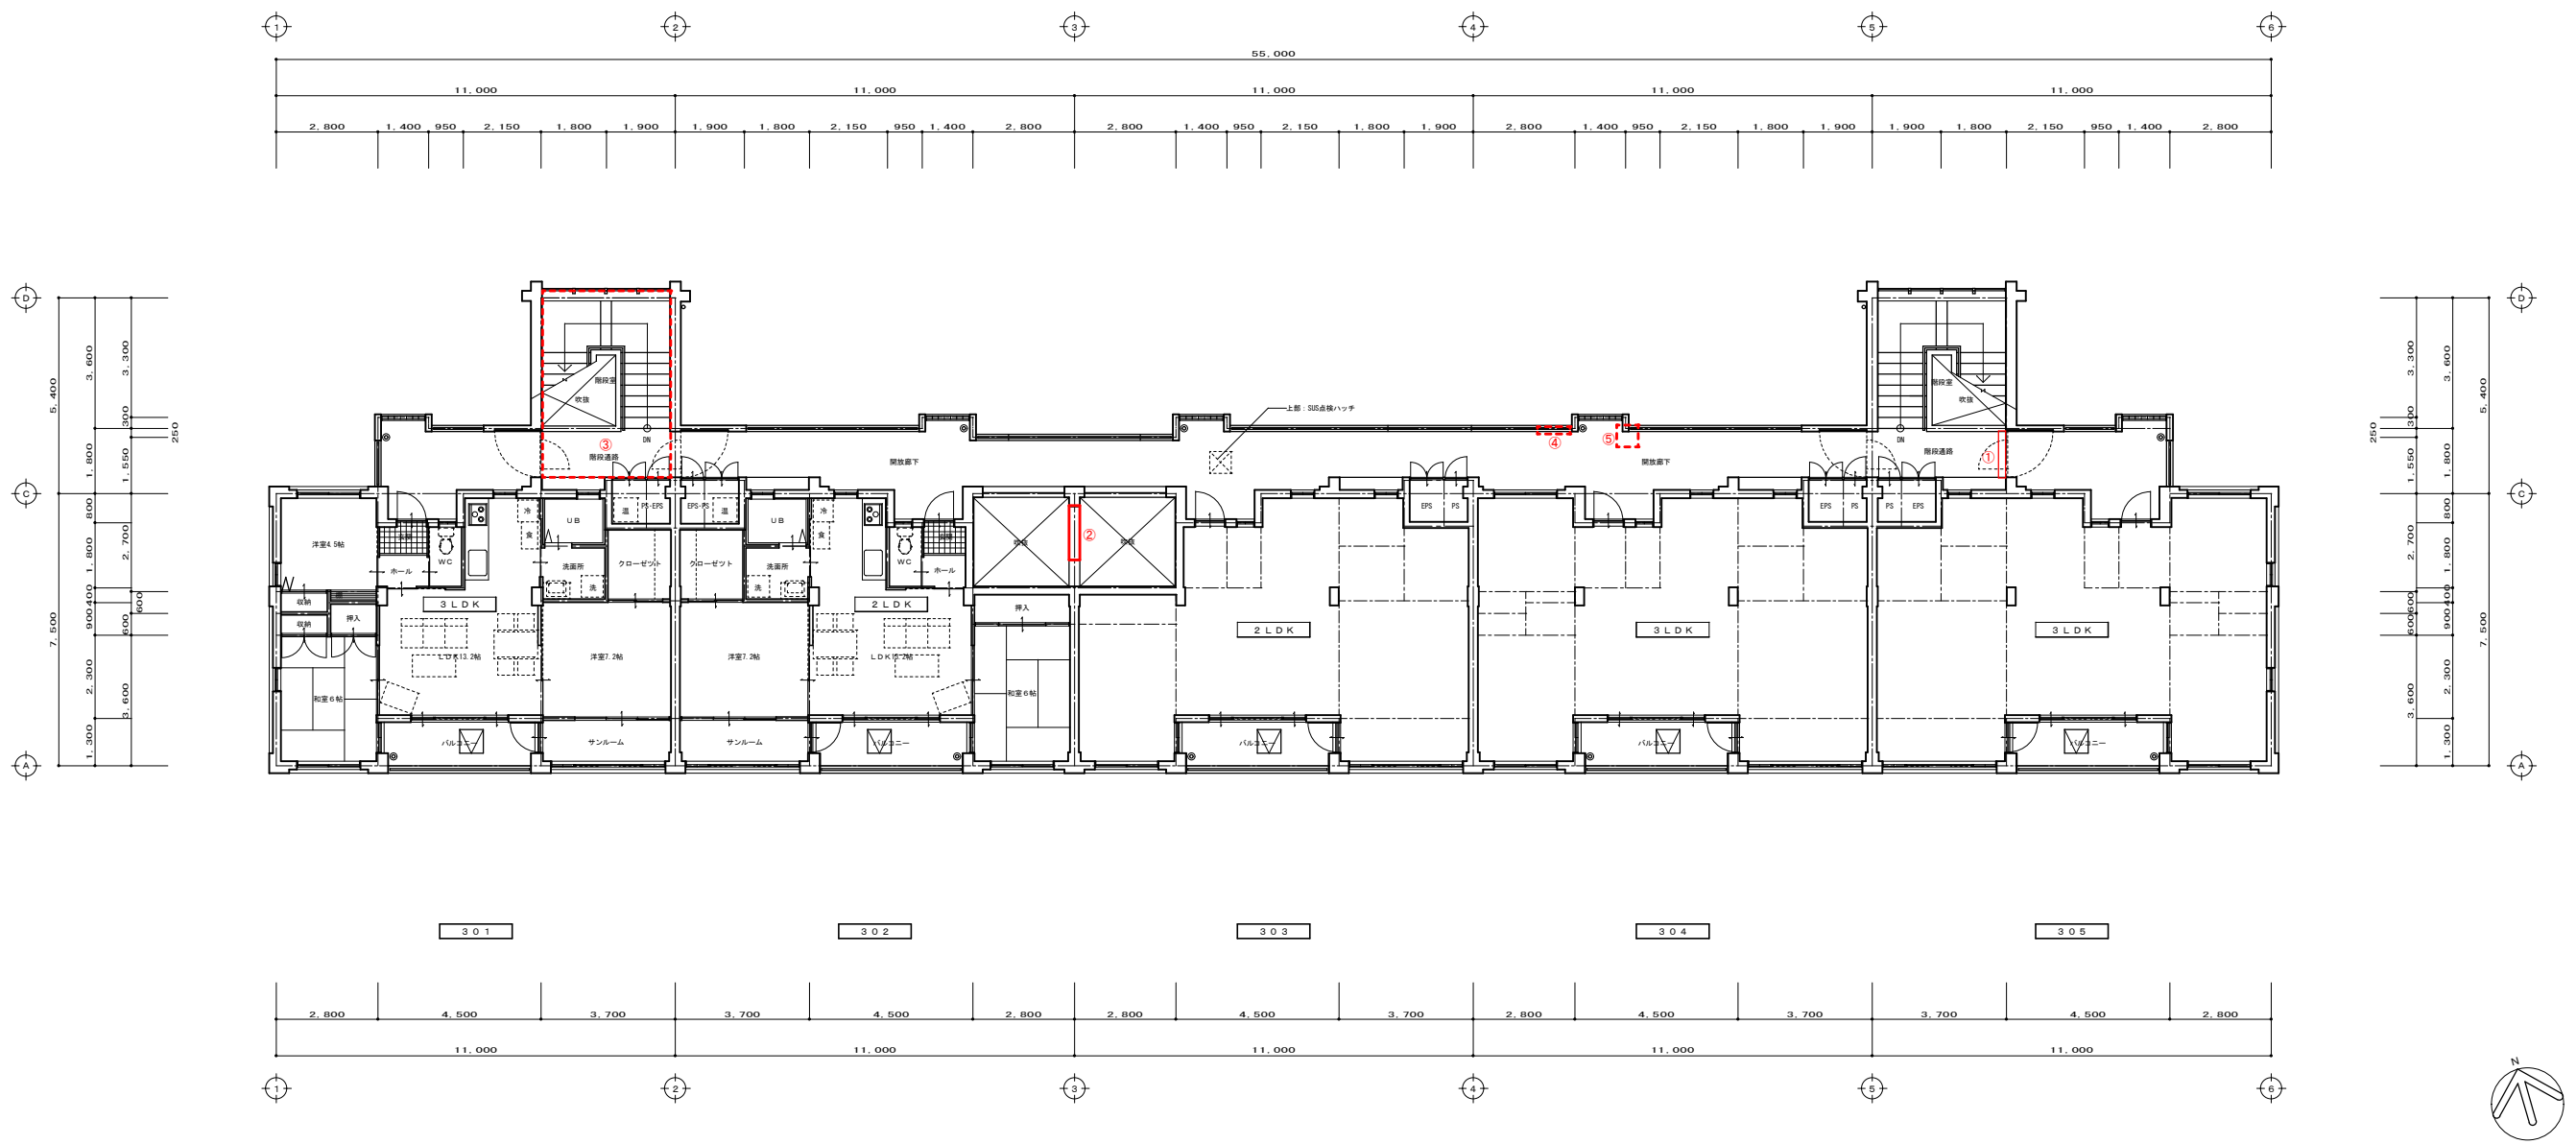

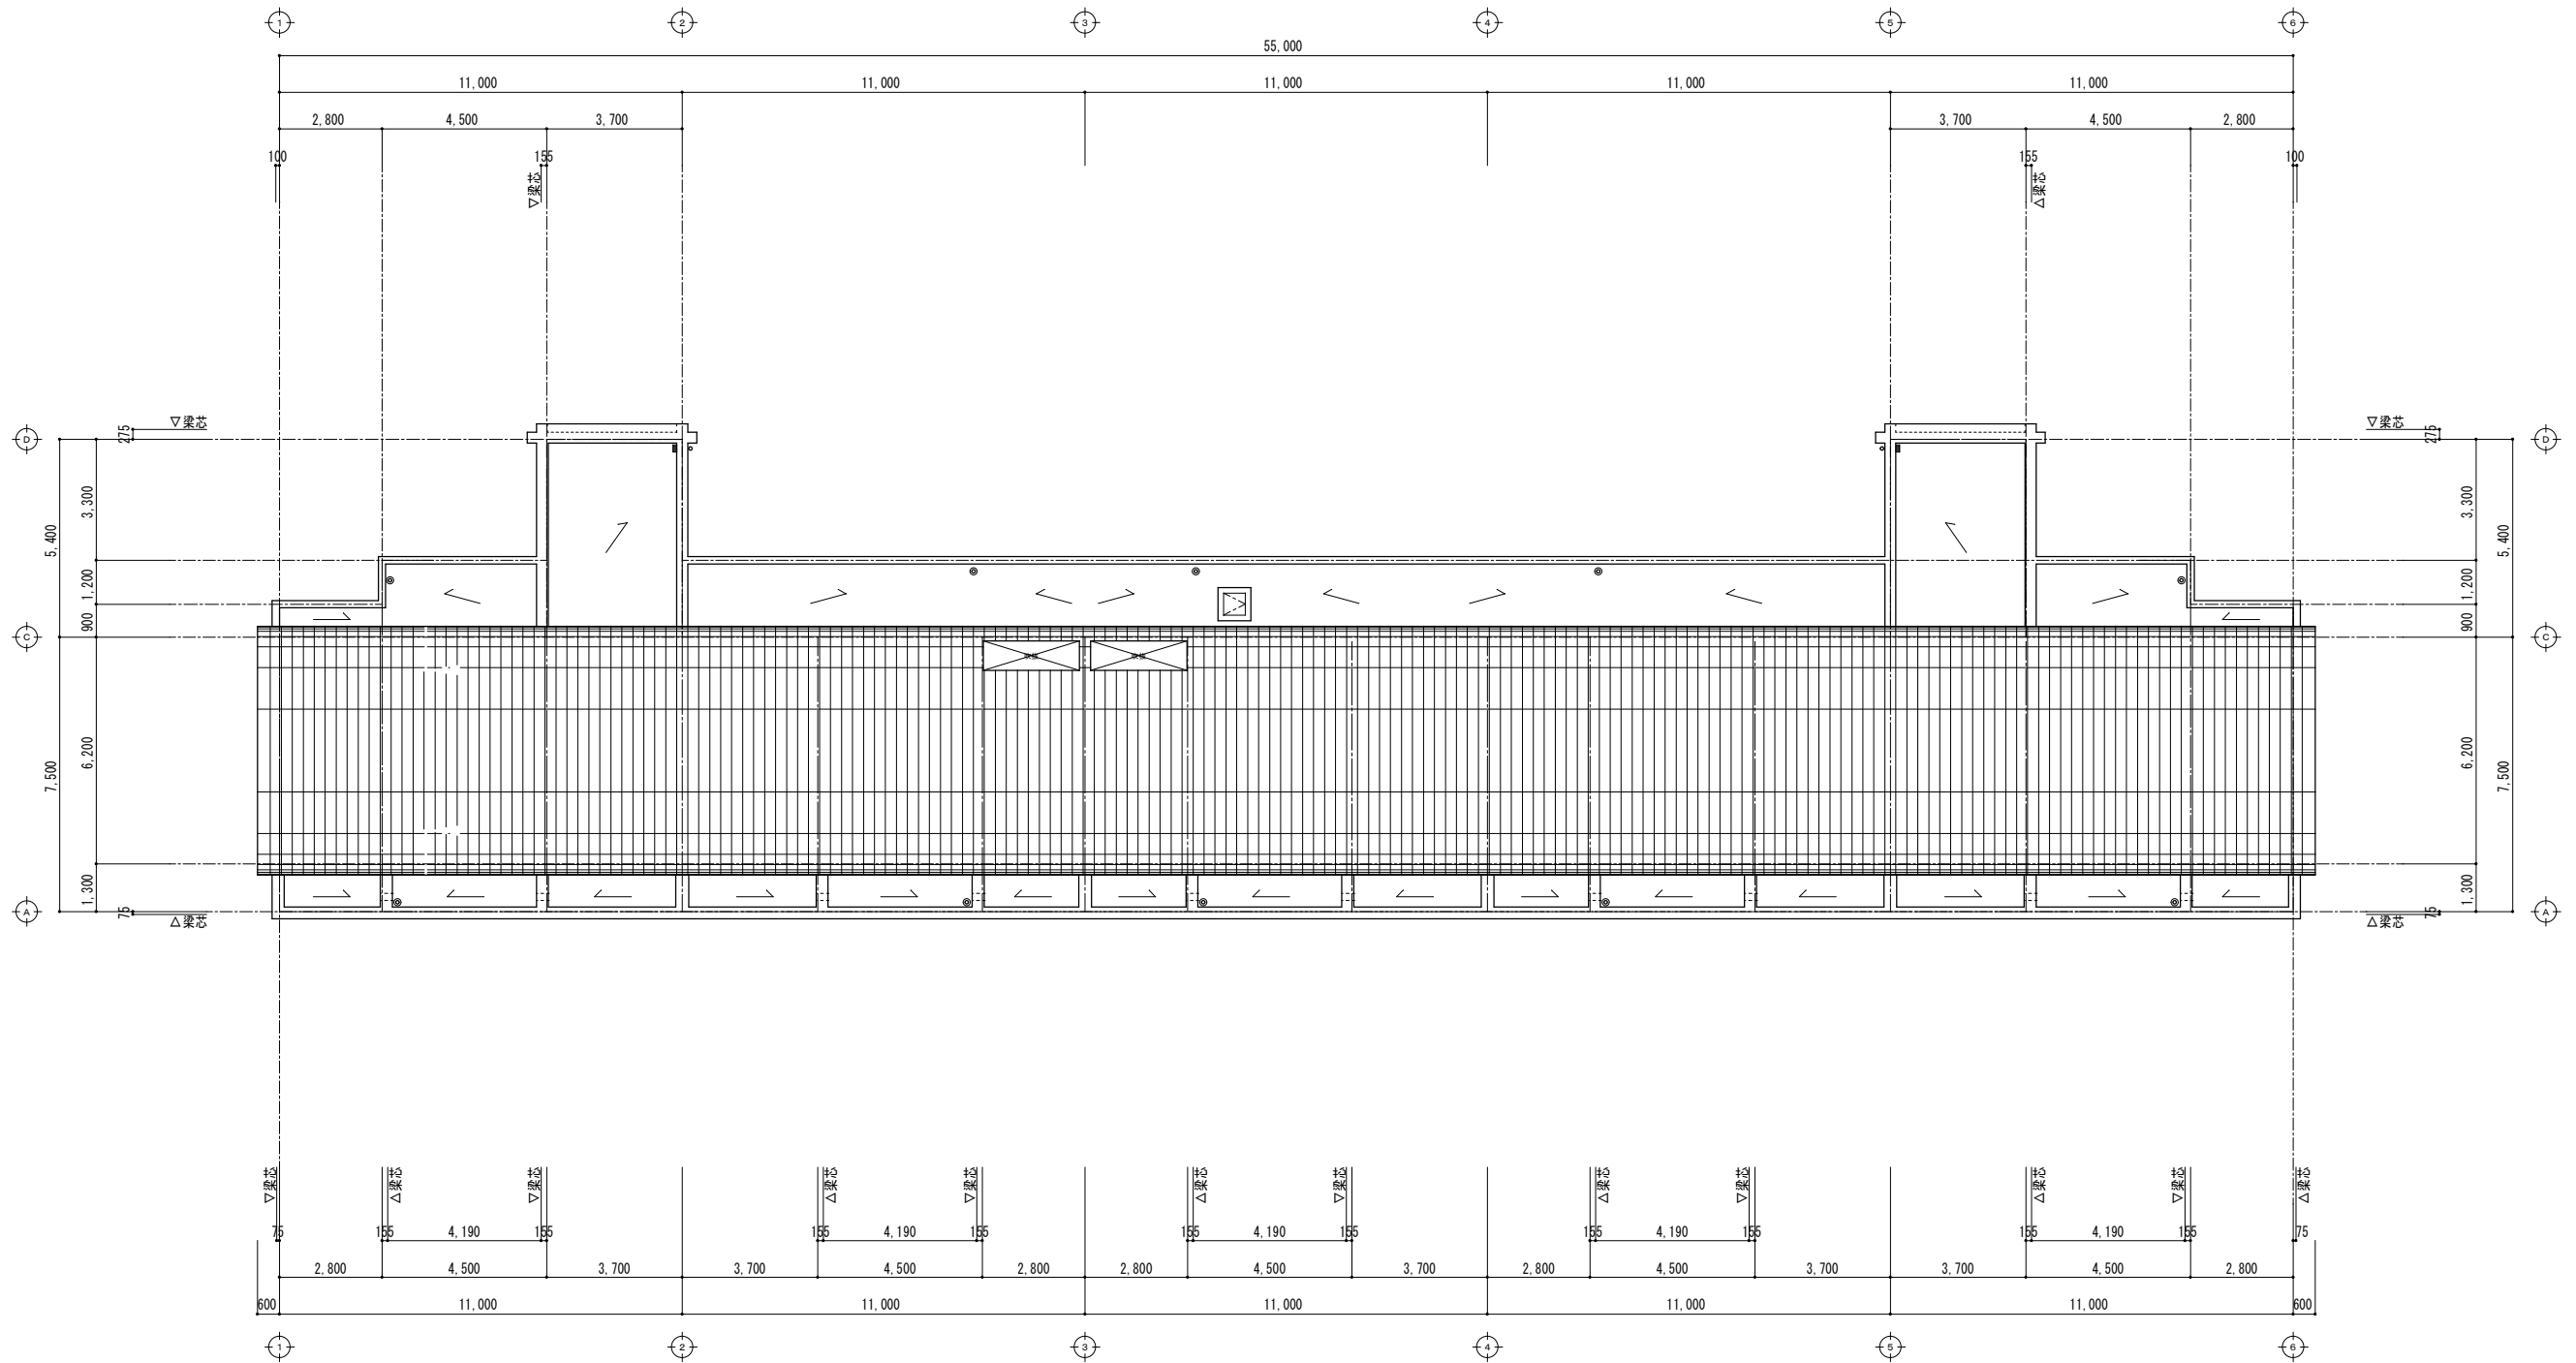

株式会社 MAC建築研究所

一級建築士事務所／ 石川県知事登録 第1742号
管理建築士／ 一級建築士 第334732号 中村 健

■製作年月日/DATE
2023.10

■担当/CHECK
K. YAMASHITA

■製図/DRAWER
K. YAMASHITA

■工事名称/CONSTRUCTION-TITLE
ほうだつ団地外壁長寿命化工事

■図面名称/DRAWING-TITLE
屋根平面図（既存図）

■縮尺/SCALE
A1:S=1/100
A3:S=1/200

■図番/No.
A - 10

既存天井仕上一覧表

A	P8t9.5下地ビニルクロス貼
B	T2ベニヤt4
C	硬質ウレタンフォーム吹付t25
D	ケイカル板t6目通し張 VP塗
E	コンクリート打放し補修 アクリルリシン吹付
F	コンクリート打放し補修 吹付タイル
G	コンクリート打放し 素地のまま
H	ケイカル板t6目通し張 アクリルリシン吹付
I	コンクリート打放し 硬質ウレタンフォーム吹付t25 ガラスウールt50 ガラスクロス押エ
J	コンクリート打放し 超耐久性カラー撥水剤塗
K	
	天井裏点検口T2ベニヤt4 600×600

【脆弱箇所】※躯体改修に際しては、事前調査（目視・打診調査、マーキング・計測）を行い、調査報告書を提出の上監督員と協議・確認をおこなう。						
3階記号	凡例	損 傷 内 容	数 量			
			巾	長 さ	深 さ	箇所数 計
③	■	天井：コンクリート打放 アクリルリシン吹付 剥がれ	3,530	5,500	1	1 19.42 m ²
④ ⑤	■	天井：コンクリート打放 アクリルリシン吹付 剥がれ	900 600	200 600	1 1+1	0.54 m ²




※ 改修範囲は 仕上表による

【脆弱箇所】※躯体改修に際しては、事前調査（目視・打診調査、マーキング・計測）を行い、調査報告書を提出の上監督員と協議・確認をおこなう。						
2階記号	凡例	損 傷 内 容	数 量			
			巾	長 さ	深 さ	箇所数 計
②	■	天井：コンクリート打放 アクリルリシン吹付 剥がれ	300	300	1	4 0.36 m ²
③	■	天井：コンクリート打放 アクリルリシン吹付 剥がれ	1,300	400	1	1 0.52 m ²
④	■	天井：コンクリート打放 アクリルリシン吹付 剥がれ	300	600	1	1 0.18 m ²

※ 改修範囲は 仕上表による

【脆弱箇所】※躯体改修に際しては、事前調査（目視・打診調査、マーキング・計測）を行い、調査報告書を提出の上監督員と協議・確認をおこなう。						
1階記号	凡例	損 傷 内 容	数 量			
			巾	長 さ	深 さ	箇所数 計
②	■	天井：アクリルリシン吹付 剥がれ (一部爆発 30X30)	1,500	300	1 (25爆発部)	1 0.45 m ² 1 箇所
③	■	天井：アクリルリシン吹付 剥がれ	400	300	1	1 0.12 m ²
④ ⑤	■	天井：コンクリート打放 超耐久性カラー撥水剤塗 剥がれ	300 300 1,000		1	4+1 0.66 m ²

※ 改修範囲は 仕上表による

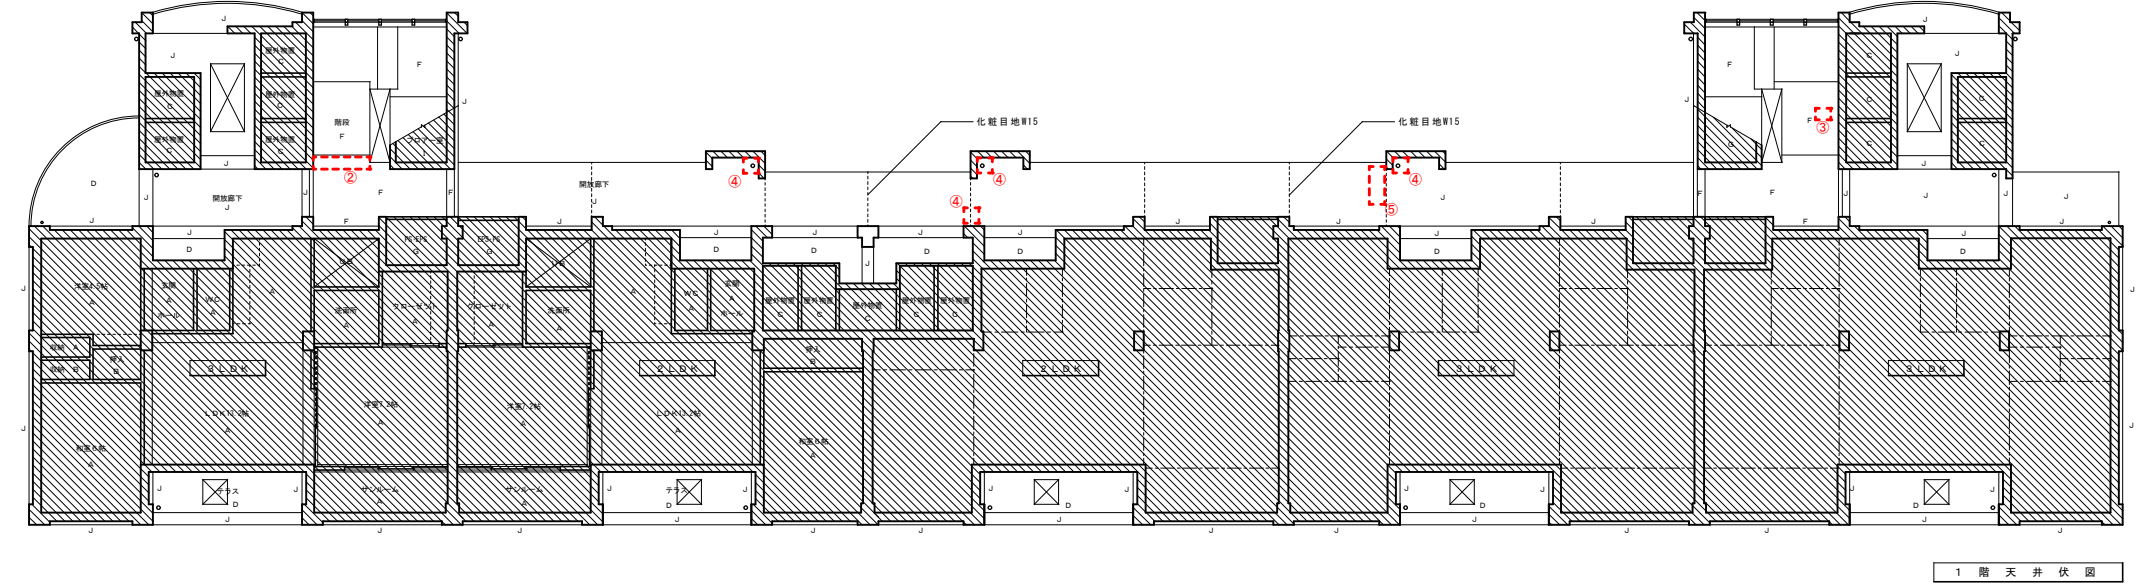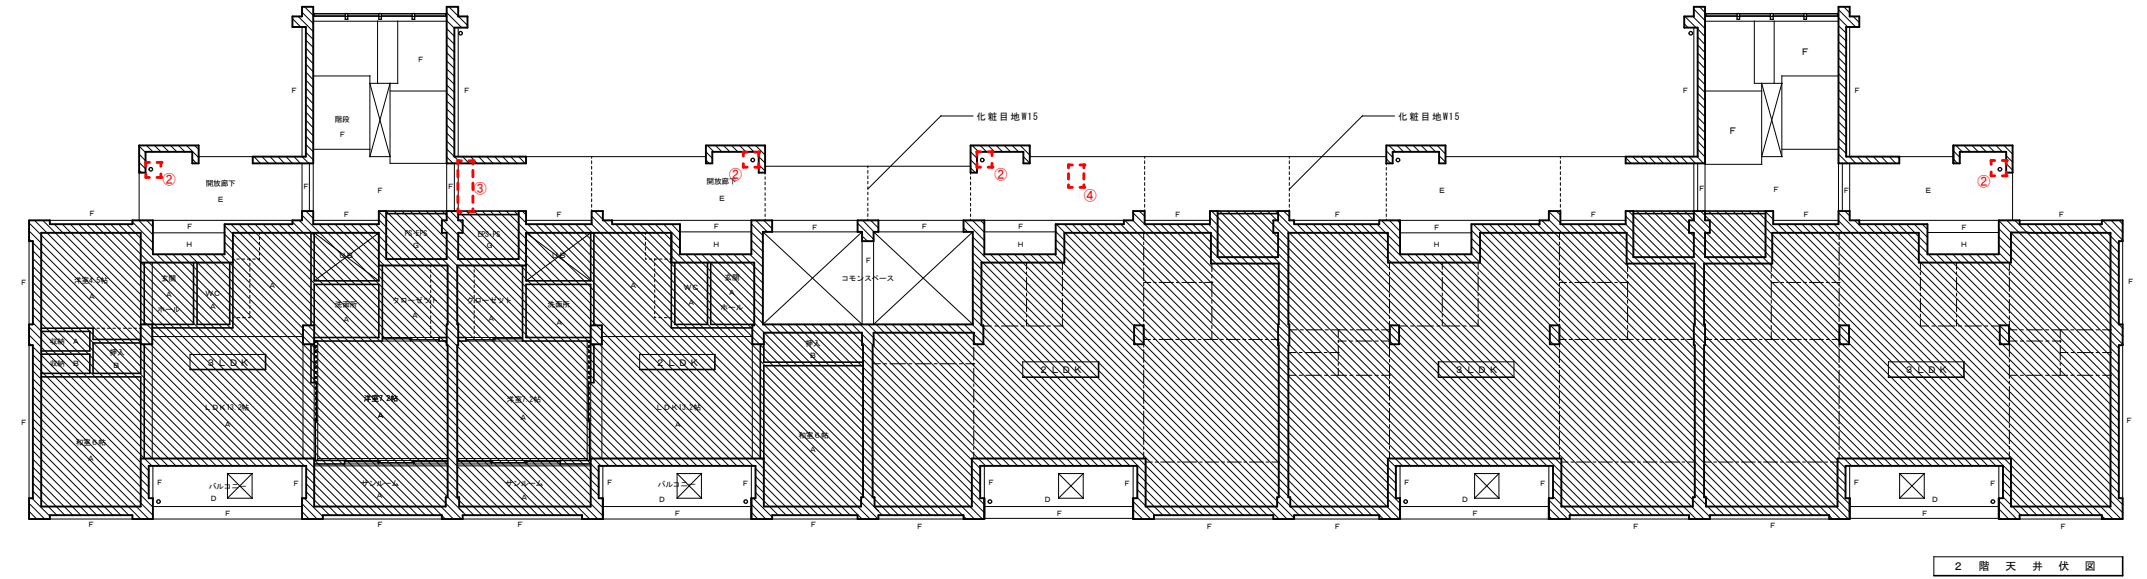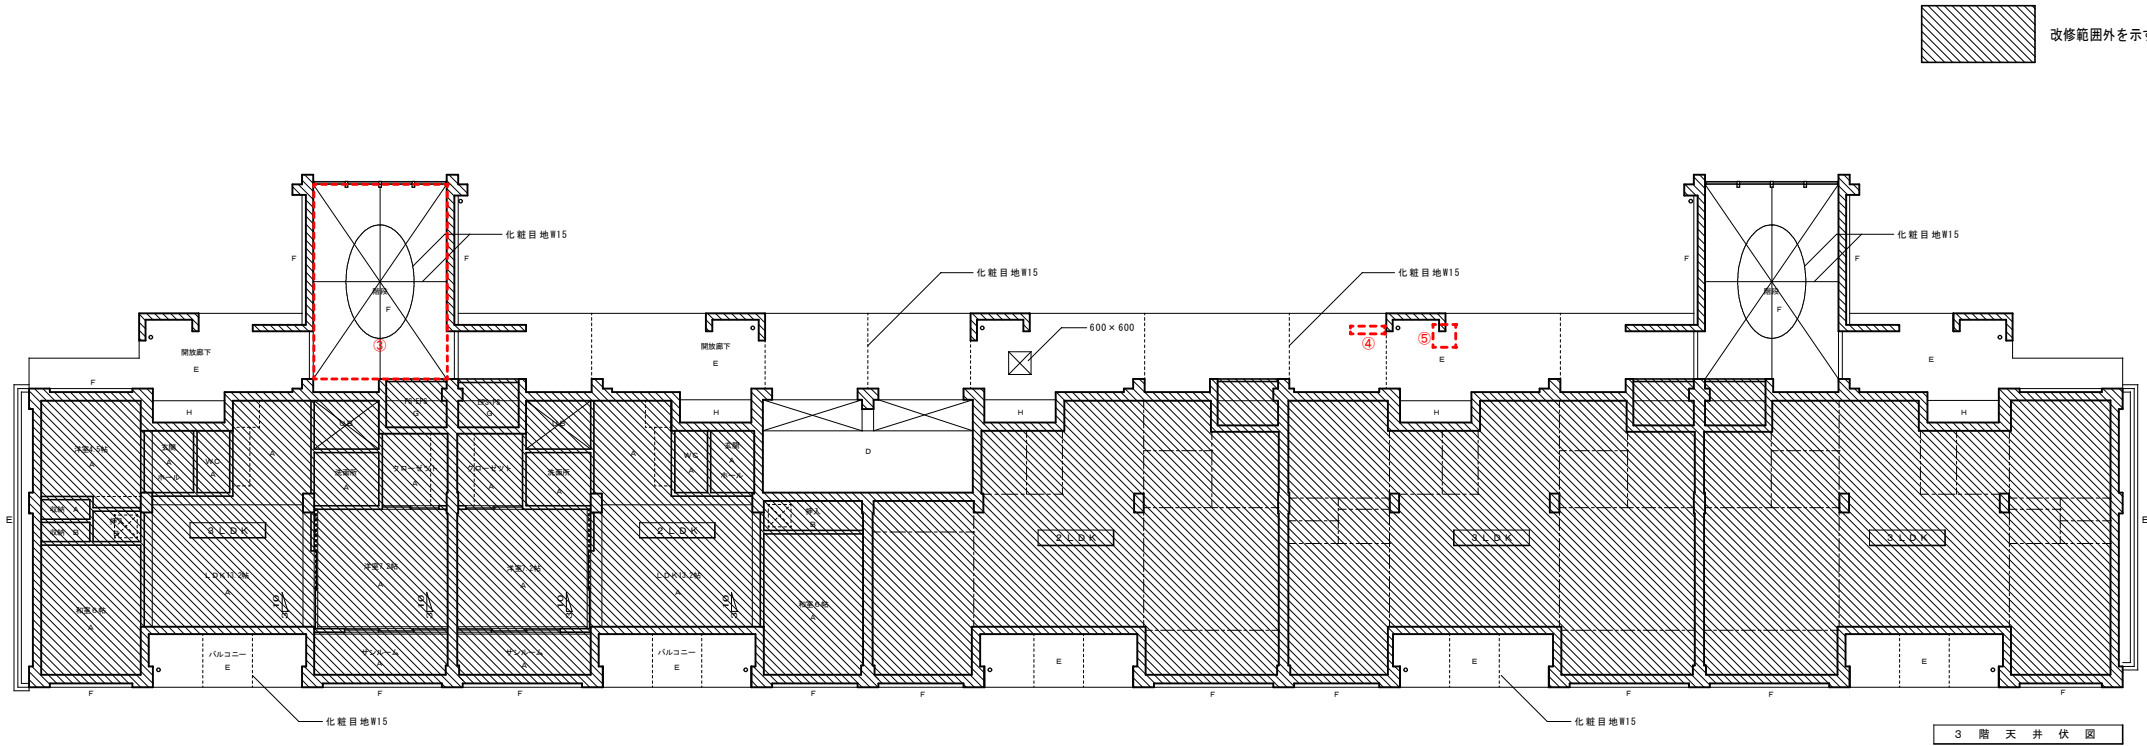

株式会社 MAC建築研究所

一級建築士事務所／ 石川県知事登録 第1742号
管理建築士／ 一級建築士 第334732号 中 村 健

■製作年月日/DATE
2023.10

■担当/CHECK
K. YAMASHITA


■製図/DRAWER
K. YAMASHITA

■工事名称/CONSTRUCTION-TITLE
ほうだつ団地外壁長寿命化工事


■図面名称/DRAWING-TITLE
天 井 伏 図 (改修図)

■縮尺/SCALE
A1:S=1/100
A3:S=1/200


■図番/No.
A - 11

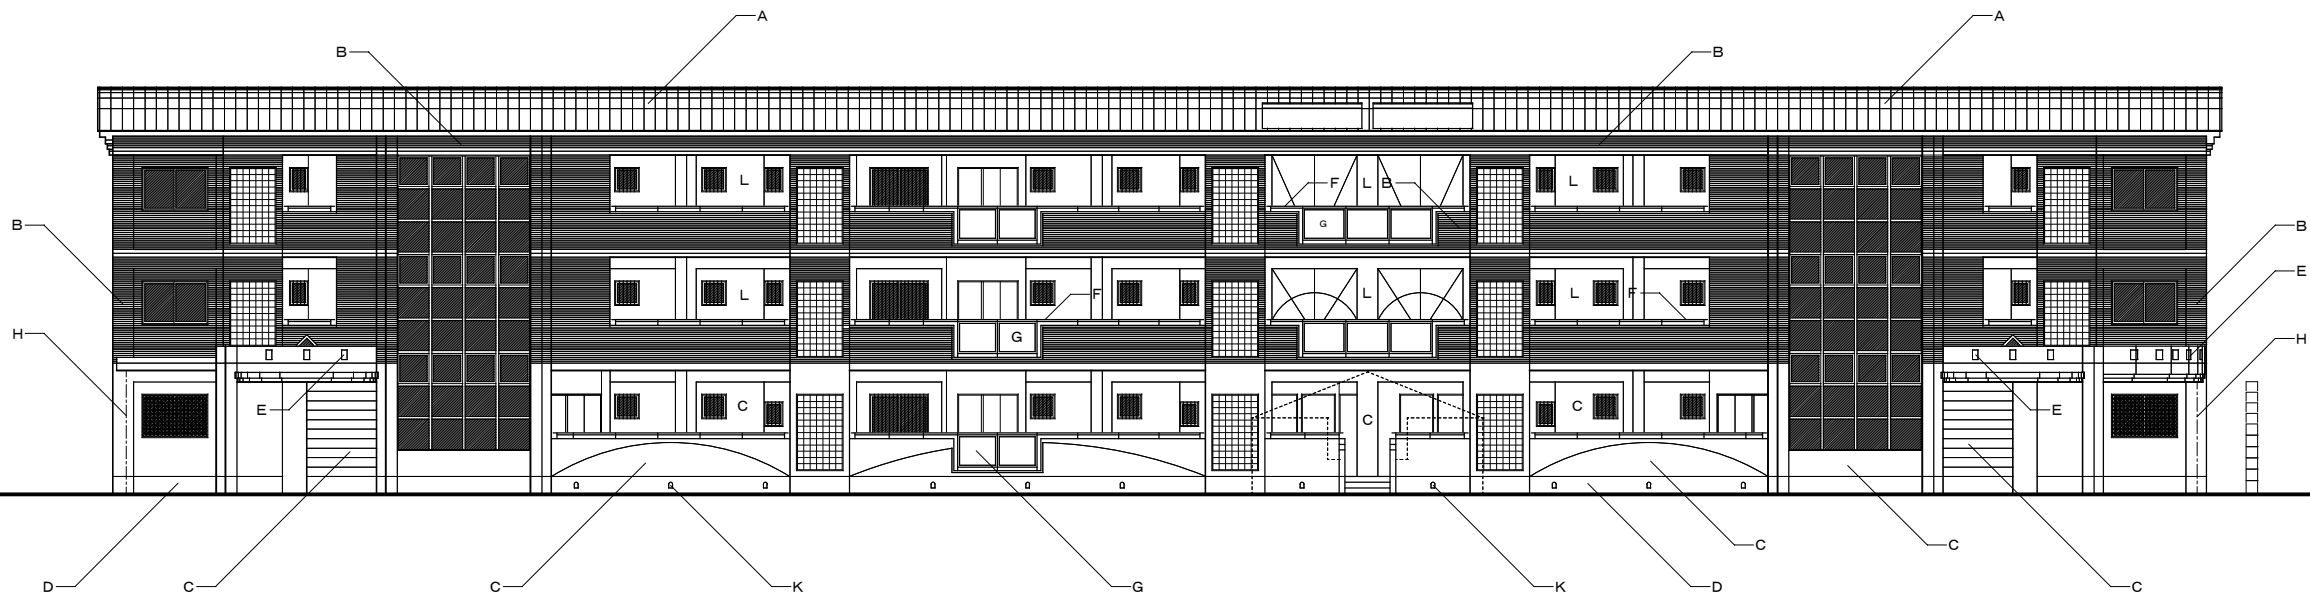

北 立面図

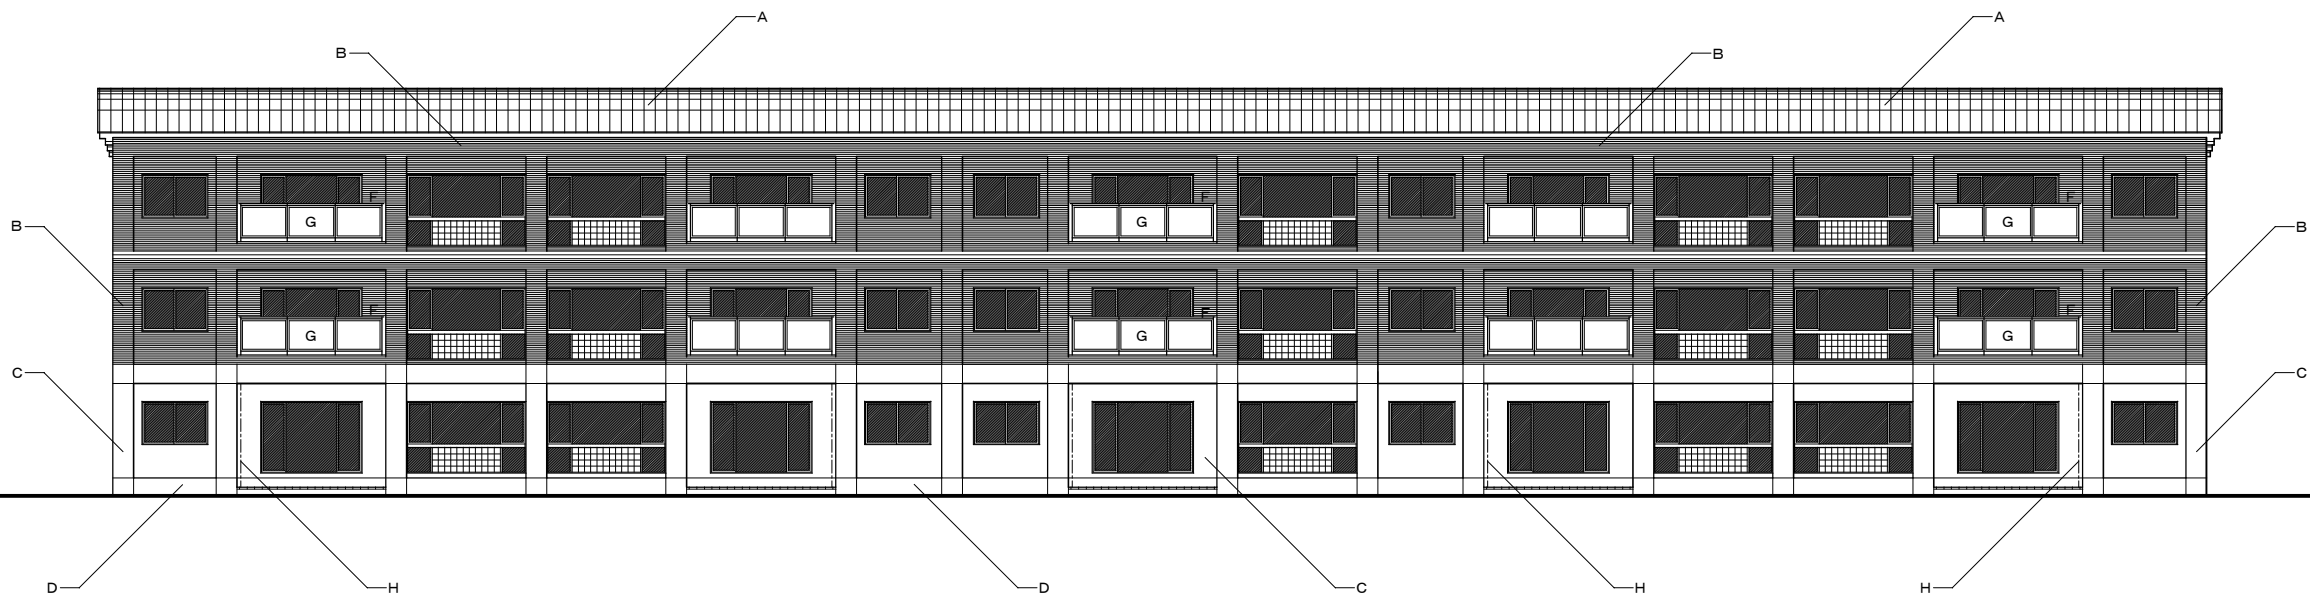


南 立面図

A	改修前	屋根：モルタル下地t20 ポリエチレンフォームt25 アスファルトルーフィング940品 カラーガルバリウム鋼板t0.4R加工立平葺防水屋根工法（ハゼ部シーリング）	D	巾木：コンクリート打放（一部化粧目地W20入） 超耐久性カラー撥水剤塗（ランデックスコートWS疎水剤B工法同等品以上）	H	縦樋：VP 100A, 75A VP塗 SUS製隠み金物φ1,100内外	L	外壁：コンクリート打放（一部化粧目地W20入） 吹付タイル		
	改修後	屋根：ハゼ部シーリングのうえウレタン塗膜防水（X-2）【新設】	E	化粧石：御影石150X250X25貼	I	ケラバ、破風板：カラーガルバリウム鋼板t0.4				
B	外壁：磁器質50×100タイル直貼	F	手摺：FB-9×50 溶融亜鉛メッキ処理の上FE塗	J	マーク：SUS製シート貼住宅団地ロゴマーク1,250X900 内側ネオン管付					
C	外壁：コンクリート打放（一部化粧目地W20入） 超耐久性カラー撥水剤塗（ランデックスコートWS疎水剤B工法同等品以上）	G	手摺板：アルミバンチングメタルt2.0	K	換気パイプ：塩ビφ50（防虫ネット付） VP塗					
<div> 株式会社 MAC建築研究所</div> <div>一級建築士事務所／ 石川県知事登録 第1742号 管理建築士／ 一級建築士 第334732号 中村 健</div>			■製作年月日/DATE 2023.10	■担当/CHECK K. YAMASHITA	■製図/DRAWER K. YAMASHITA	■工事名称/CONSTRUCTION-TITLE ほうだつ団地外壁長寿命化工事		■図面名称/DRAWING-TITLE 北・南立面図（既存図）	■縮尺/SCALE A1:S=1/100 A3:S=1/200	■図番/No. A - 12


凡	例
浮	浮き
ク	クラック
亀甲	亀甲ひび割れ
エ	エフロレッセンス
汚	汚れ
P	Pコン穴埋め落ち
G	ガムテープ
はがれ	吹付はがれ

【躯体改修内容】※躯体改修に際しては、事前調査（目視・打診調査、マーキング、計測）を行い、調査報告書を提出の上、監督員と協議・確認をおこなう。						
記号・凡例	損 傷 内 容	修 繕 内 容	数 量			
			東 面	南 面	西 面	北 面
	クラック：1.0mm以上（線状1.0m未満含む）	Uカットシーリング材充填工法	0	0.95	0	0.65
	欠損	タイル部分張替え工法	0	0	0	0
	タイル面浮き	アンカーピンニング部分エポキシ樹脂注入工法	0	0.045	0	0.115
			計			
			1.60 m			
			0箇所			
			0.160 m2			

外壁改修範囲	コンクリート打放部	全てとする
	タイル張部	全てとする

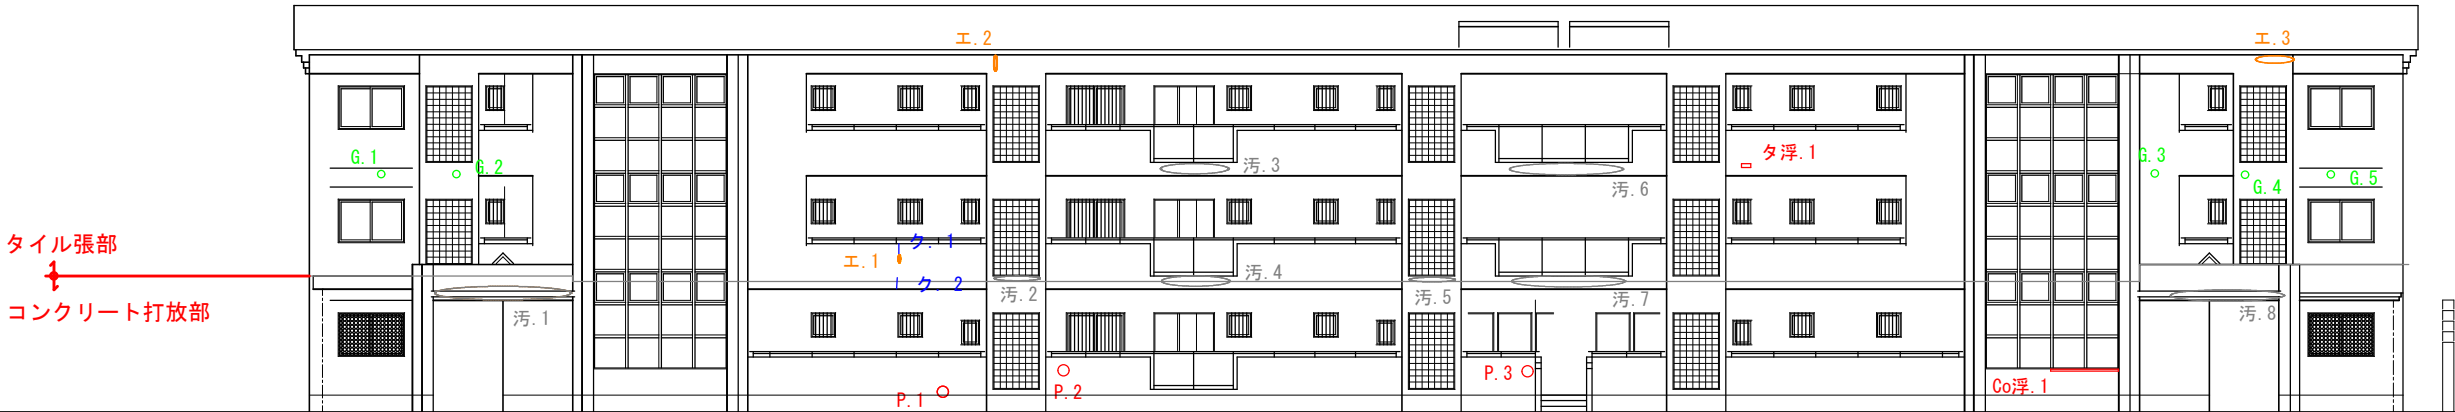

北 立面図

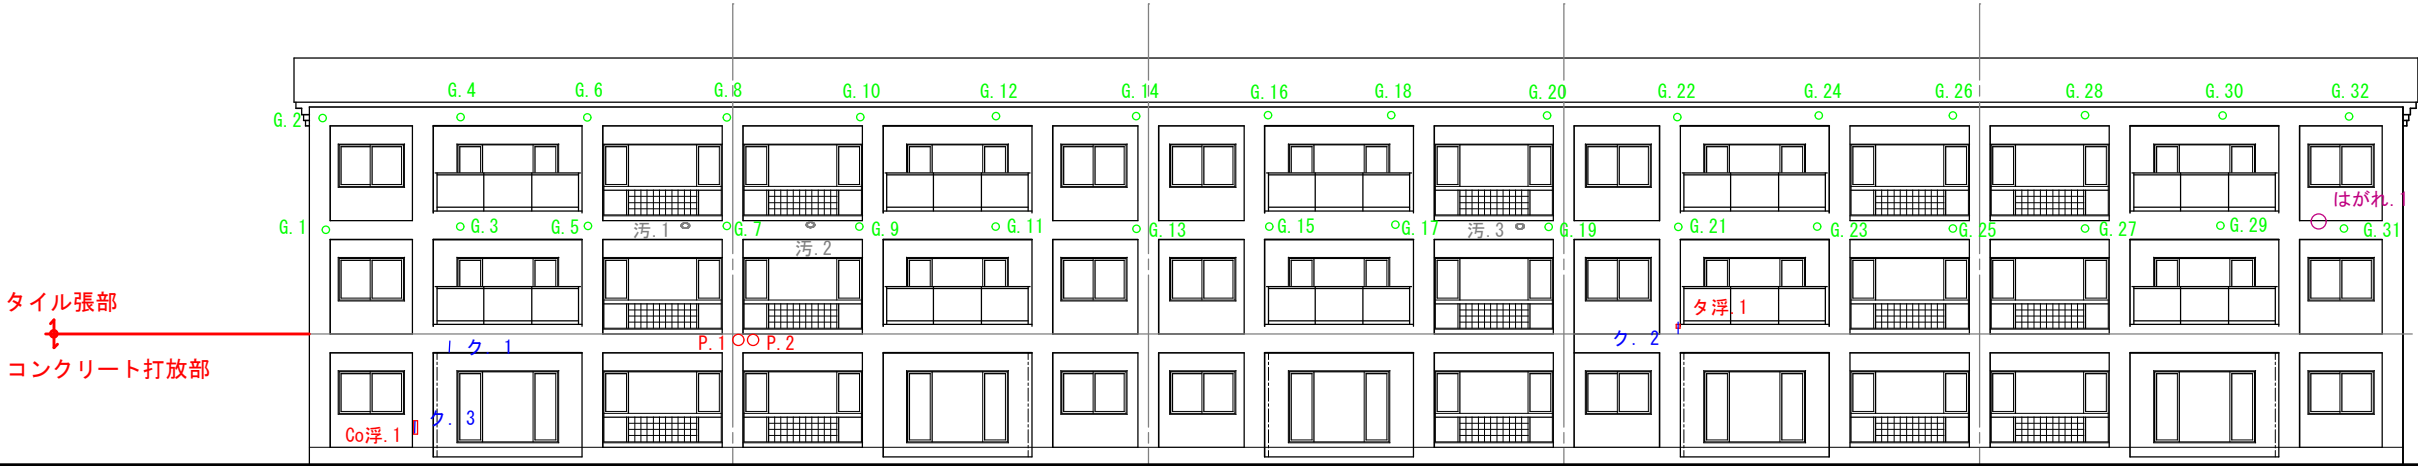

南 立面図



株式会社 MAC建築研究所

一級建築士事務所／ 石川県知事登録 第1742号
管理建築士／ 一級建築士 第334732号 中村 健

■製作年月日/DATE
2023. 10

■担当/CHECK
K. YAMASHITA





■製図/DRAWER
K. YAMASHITA

■工事名称/CONSTRUCTION-TITLE
ほうだつ団地外壁長寿命化工事



■図面名称/DRAWING-TITLE
北・南立面図（調査図・改修範囲図）

■縮尺/SCALE
A1:S=1/100
A3:S=1/200

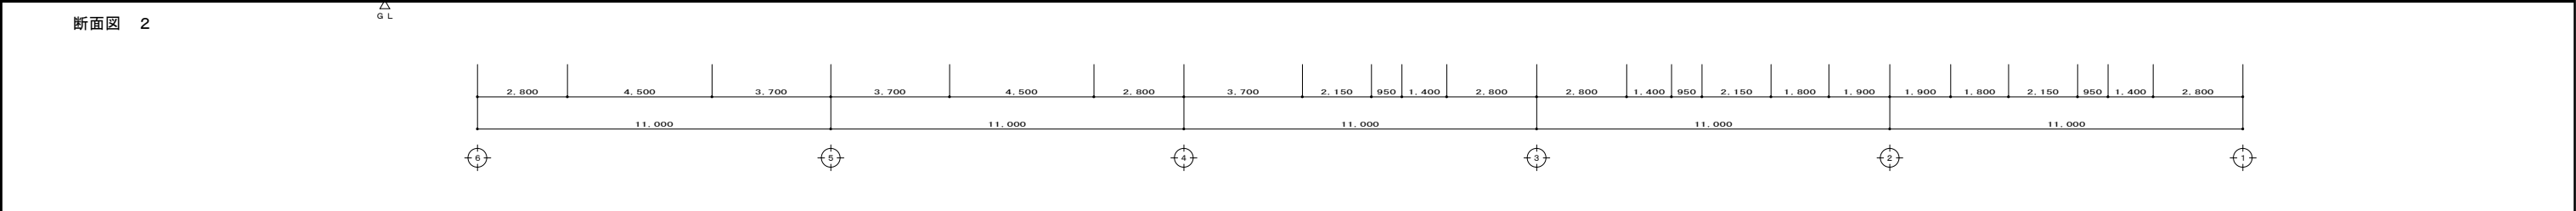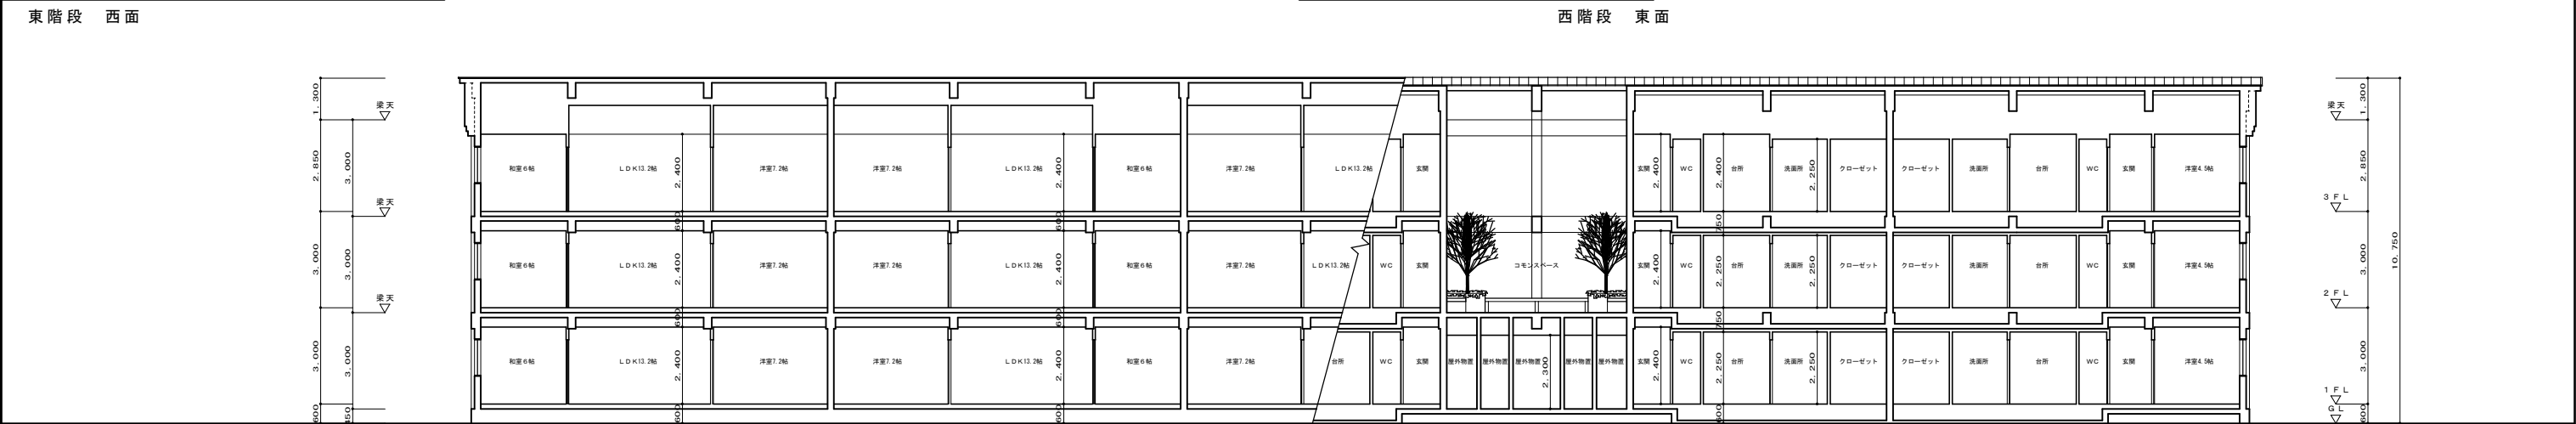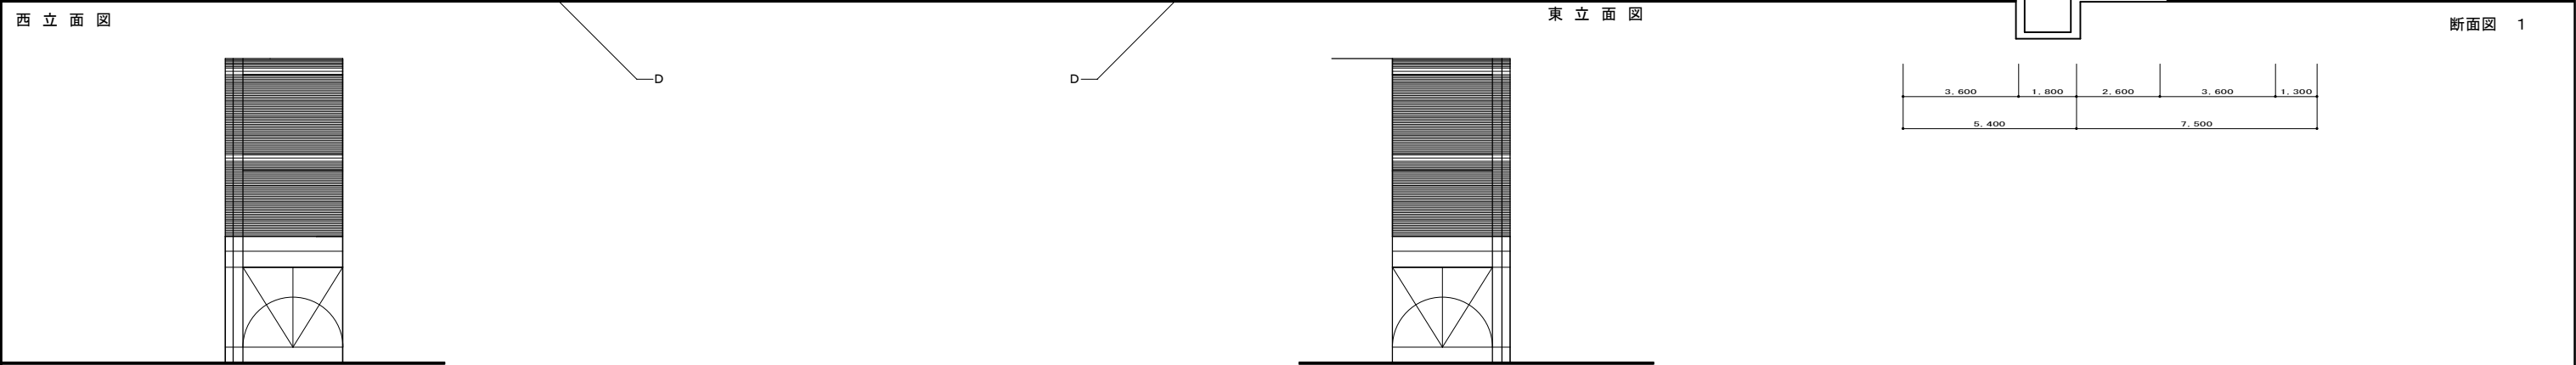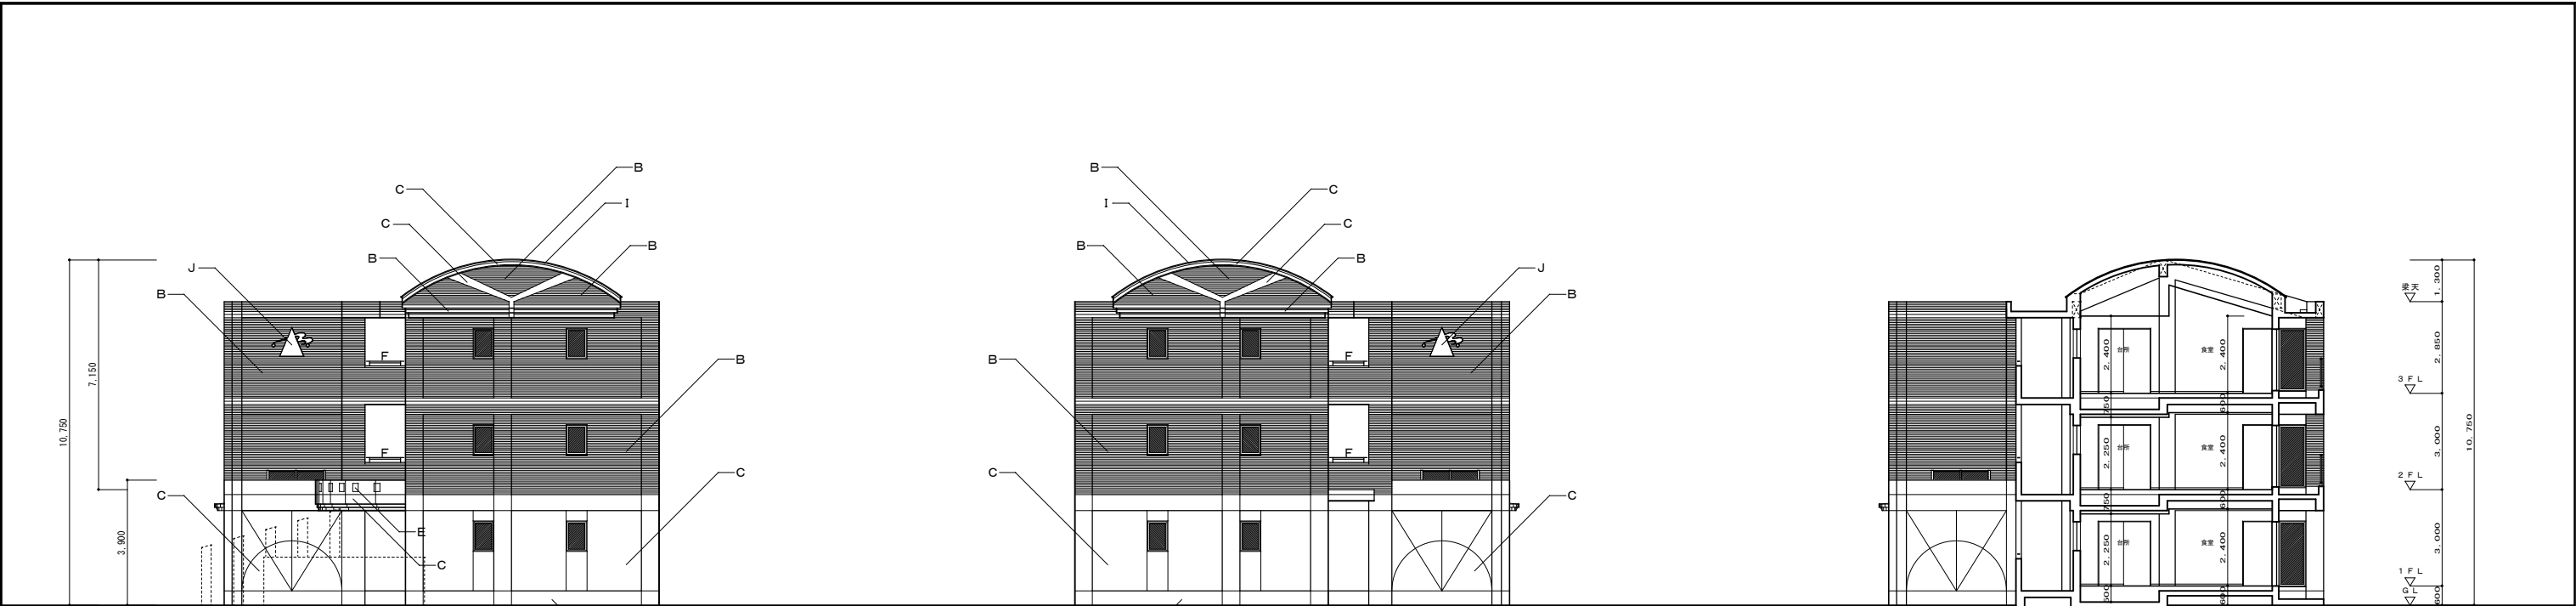■図番/No.
A — 13



A	屋根：モルタル下地t20 ポリエチレンフォームt25 アスファルトルーフィング940品 カラーガルバリウム鋼板t0.4R加工立平基防水屋根工法（ハゼ断シーリング）	E	化粧石：御影石150X250X25貼	I	ケラバ、破風板：カラーガルバリウム鋼板t0.4		
B	外壁：磁器質50×100タイル直貼	F	手摺：FB-9×50 溶融亜鉛メッキ処理の上F.E塗	J	マーク：SUS製シート貼住宅団地ロゴマーク1,250X900 内側ネオン管付		
C	外壁：コンクリート打放（一部化粧目地W20入） 超耐久性カラー撥水剤塗（ランデックスコートWS撥水剤B工法同等品以上）	G	手摺板：アルミバンチングメタルt2.0	K	換気パイプ：塩ビφ50（防虫ネット付） VP塗		
D	巾木：コンクリート打放（一部化粧目地W20入） 超耐久性カラー撥水剤塗（ランデックスコートWS撥水剤B工法同等品以上）	H	壁紙：VP 100A、75A VP塗 握み金物φ1,100内外	L	外壁：コンクリート打放（一部化粧目地W20入） 吹付タイル		

【躯体改修内容】※躯体改修に際しては、事前調査（目視・打診調査、マーキング、計測）を行い、調査報告書を提出の上、監督員と協議・確認をおこなう。							
記号・凡例	損 傷 内 容	修 繕 内 容	数 量				
			東 面	南 面	西 面	北 面	計
	クラック：1.0mm以上（線状1.0m未満含む）	Uカットシール材充填工法	0	0.95	0	0.65	1.60 _m
	欠損	タイル部分張替え工法	0	0	0	0	0 _{箇所}
	タイル面浮き	アンカーピンニング部分エポキシ樹脂注入工法	0	0.045	0	0.115	0.160 _{m2}



西立面图


東立面図

断面图 1

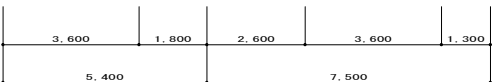


東階段 西面


西階段 東面

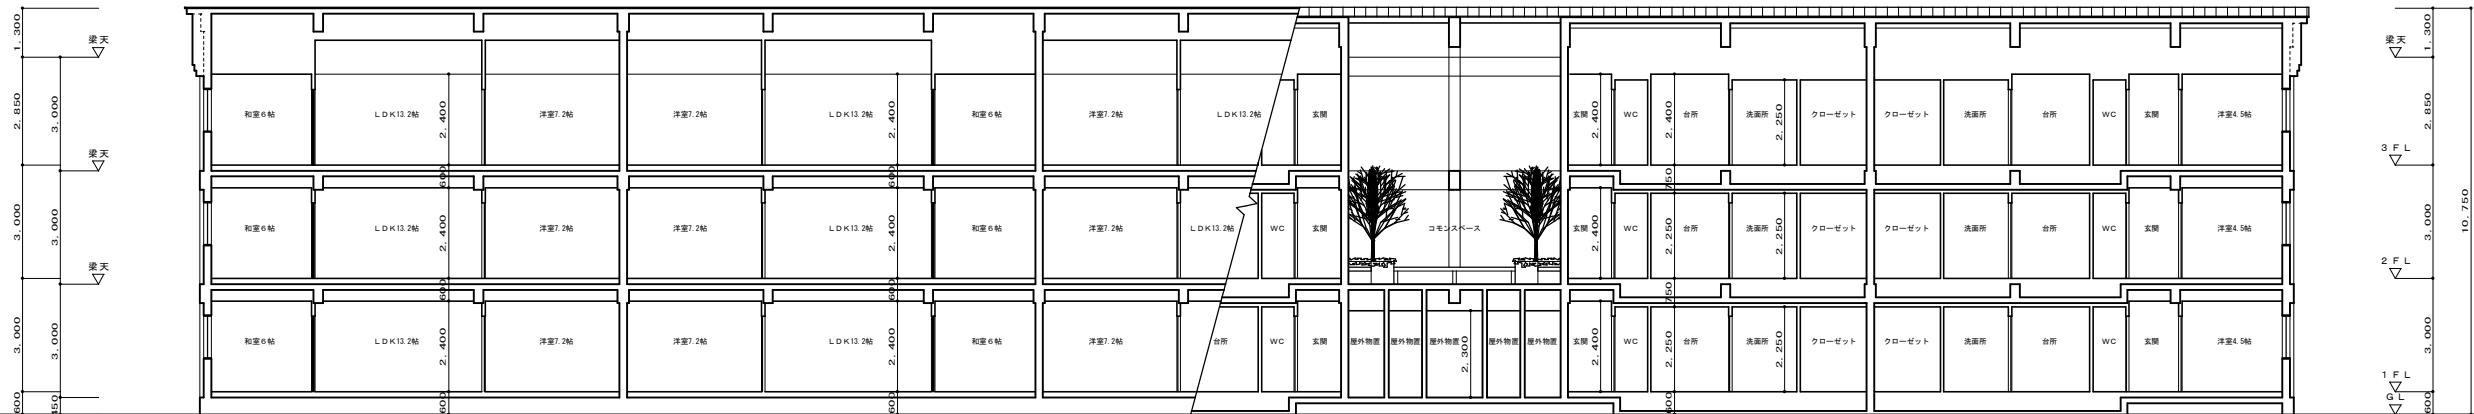

断面図 2

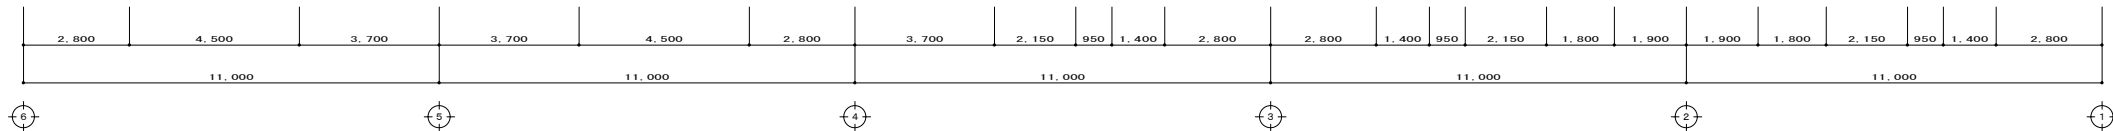

改修部位を示す改修範囲は仕上表による
シーリング位置を示す寸法は仕上表による

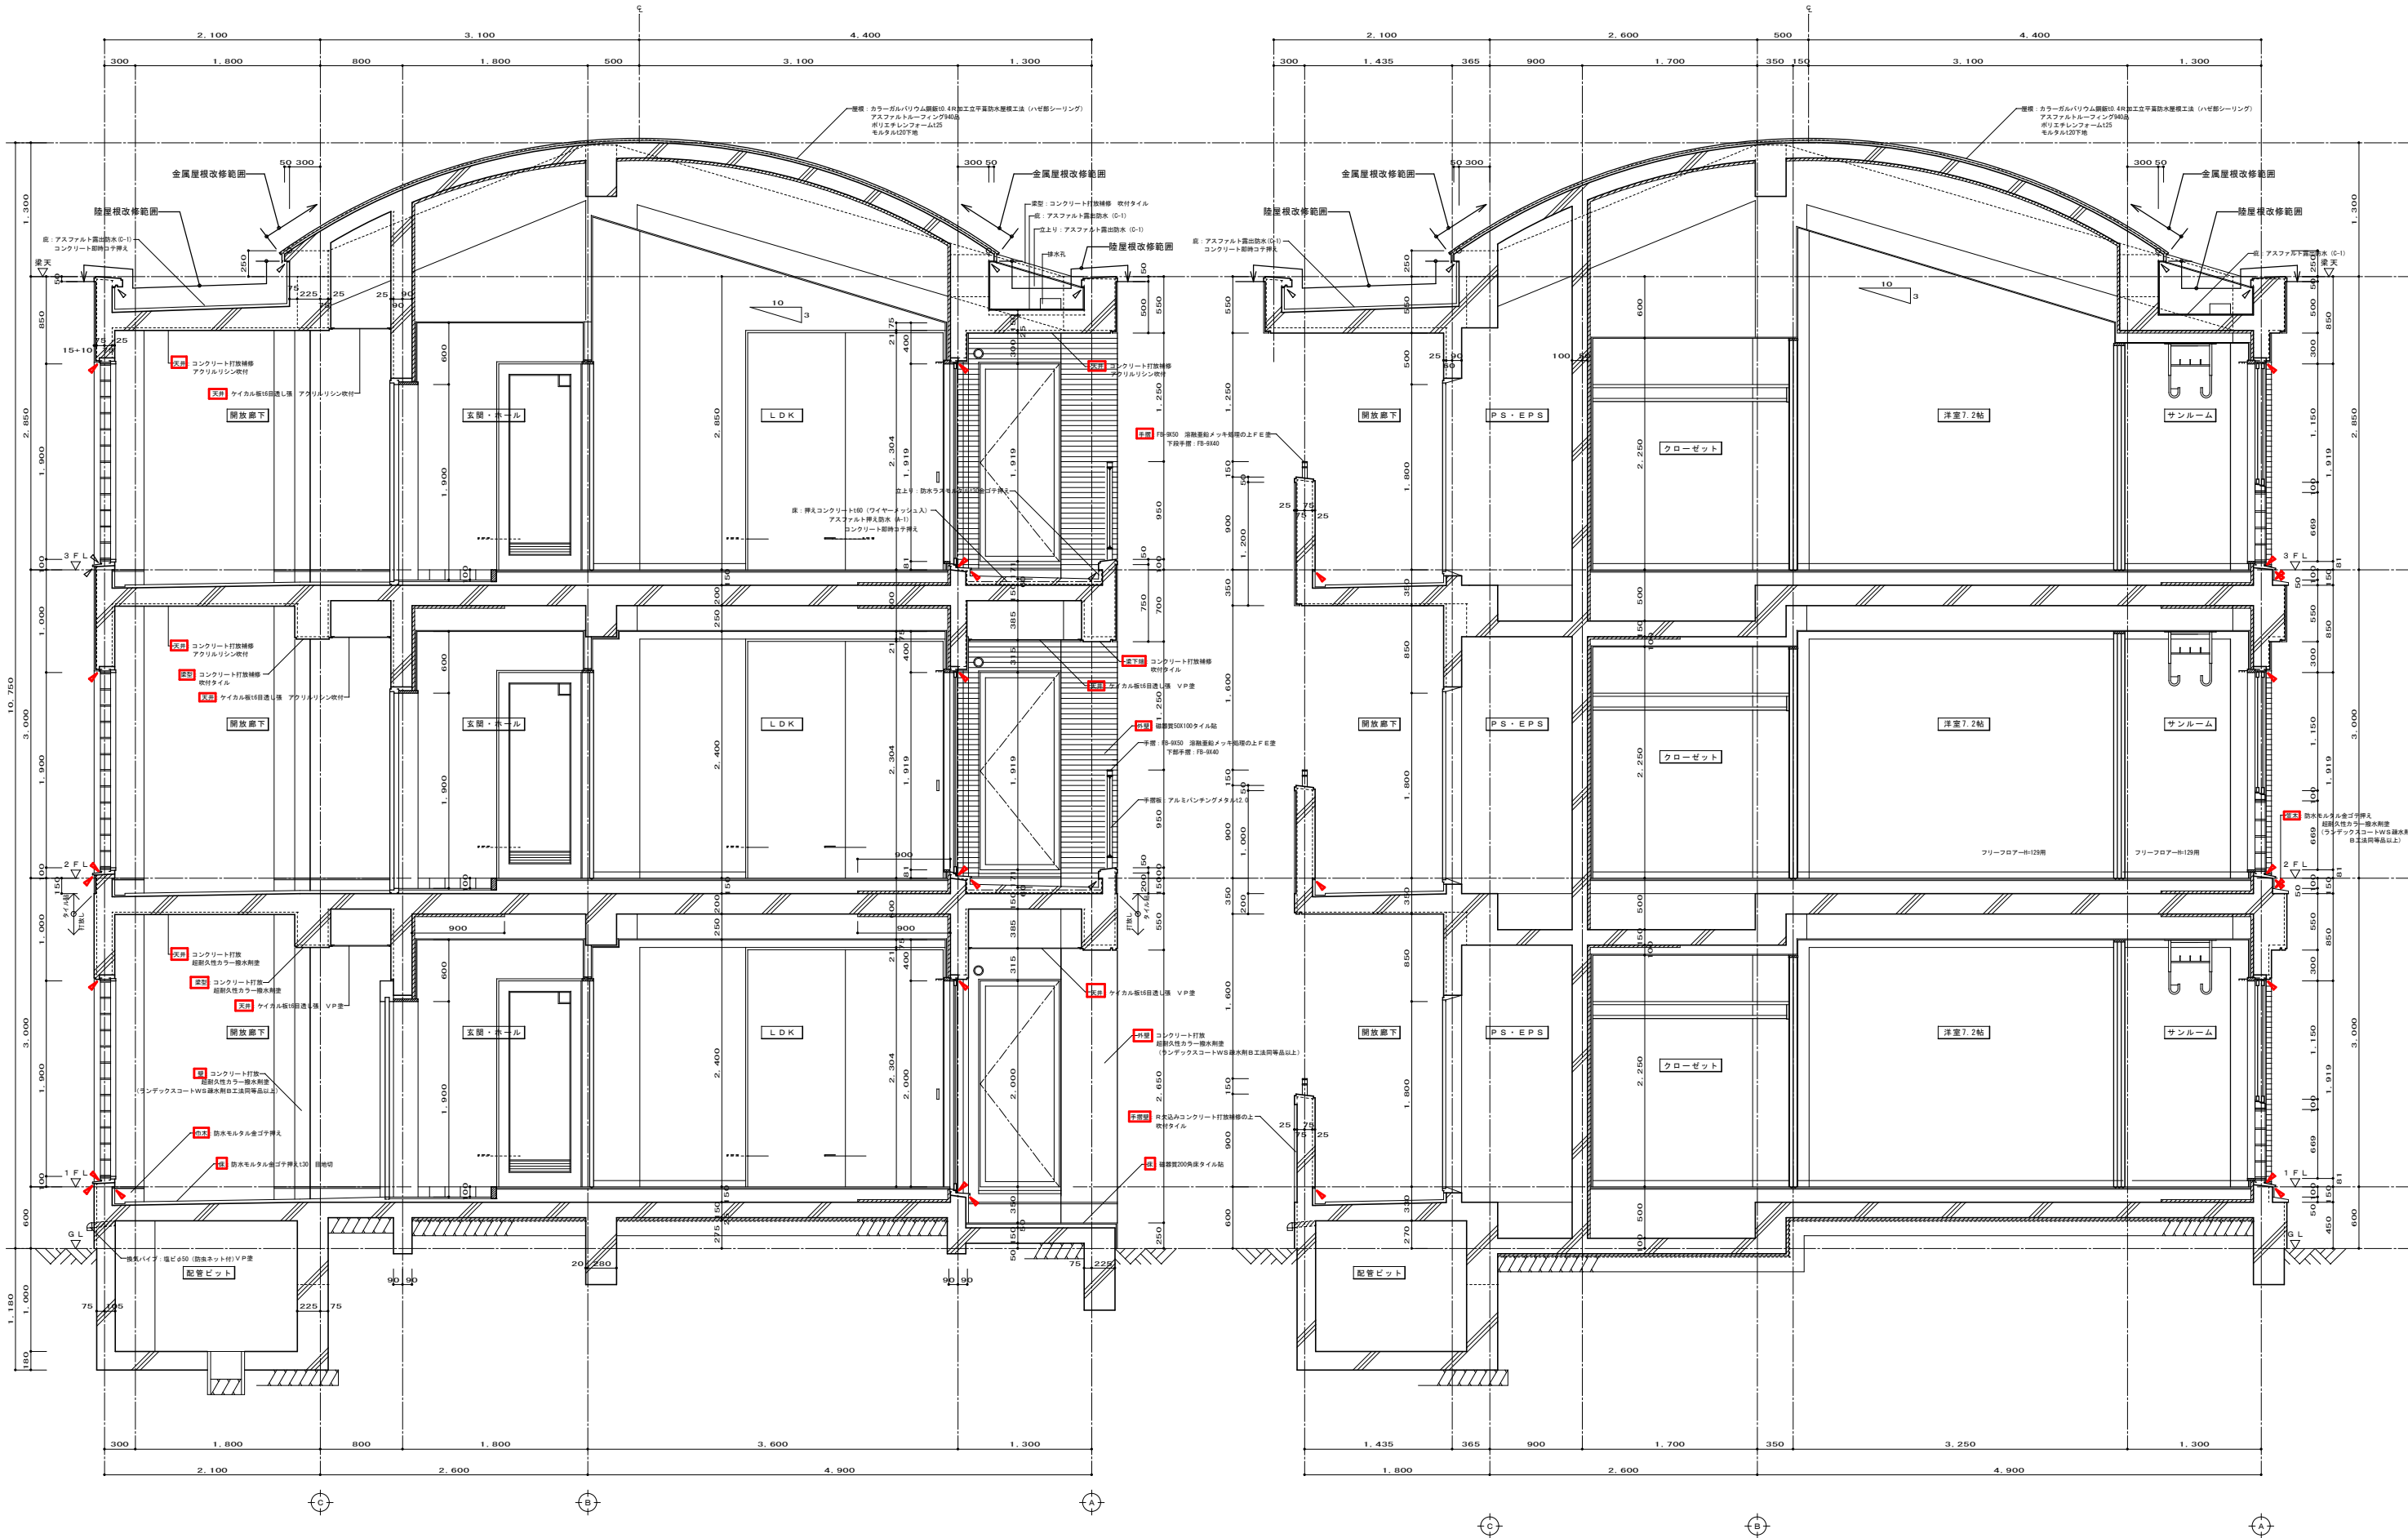

株式会社 MAC建築研究所

一級建築士事務所／ 石川県知事登録 第1742号
管理建築士／ 一級建築士 第334732号 中村 健

■製作年月日/DATE
2023. 10

■担当/CHECK
K. YAMASHITA

■製図/DRAWER
K. YAMASHITA



■工事名称/CONSTRUCTION-TITLE
ほうだつ団地外壁長寿命化工事

■図面名称/DRAWING-TITLE
矩 計 図【屋根・防水改修時】（既存図）


■縮尺/SCALE
A1:S=1/100
A3:S=1/200

■図番/No.
A - 16

改修部位を示す改修範囲は仕上表による
シーリング位置を示す寸法は仕上表による

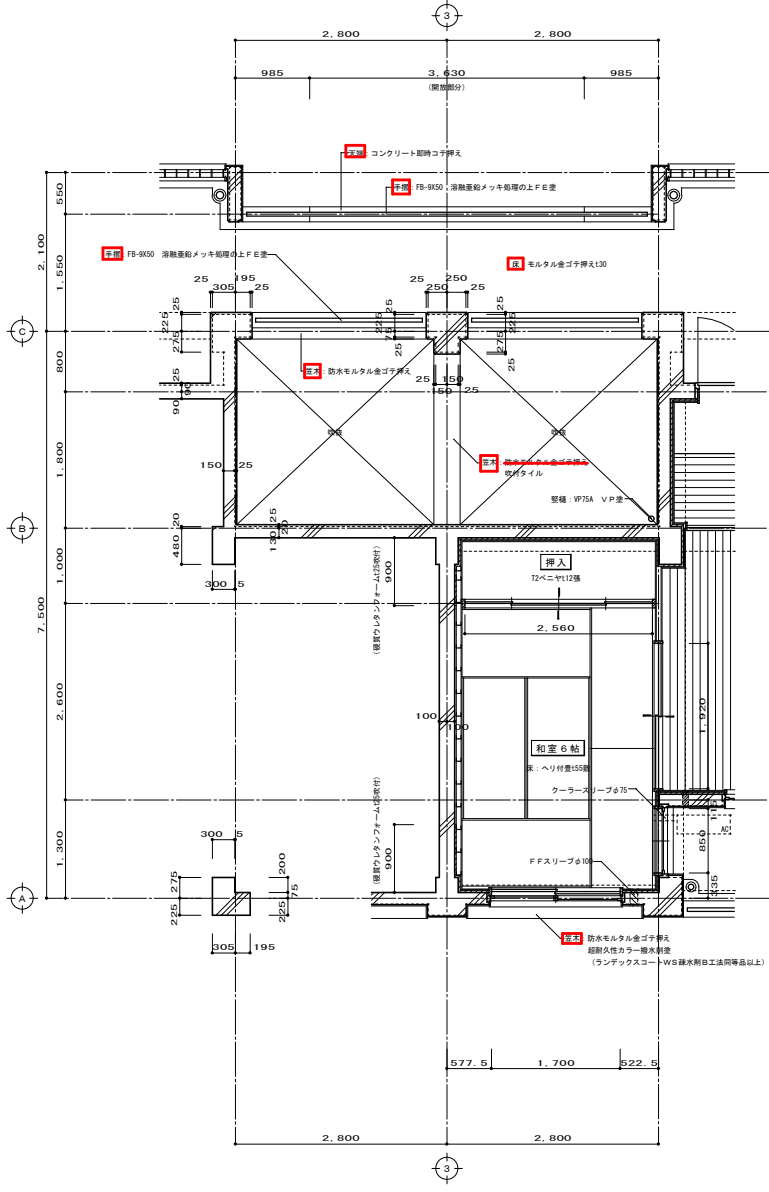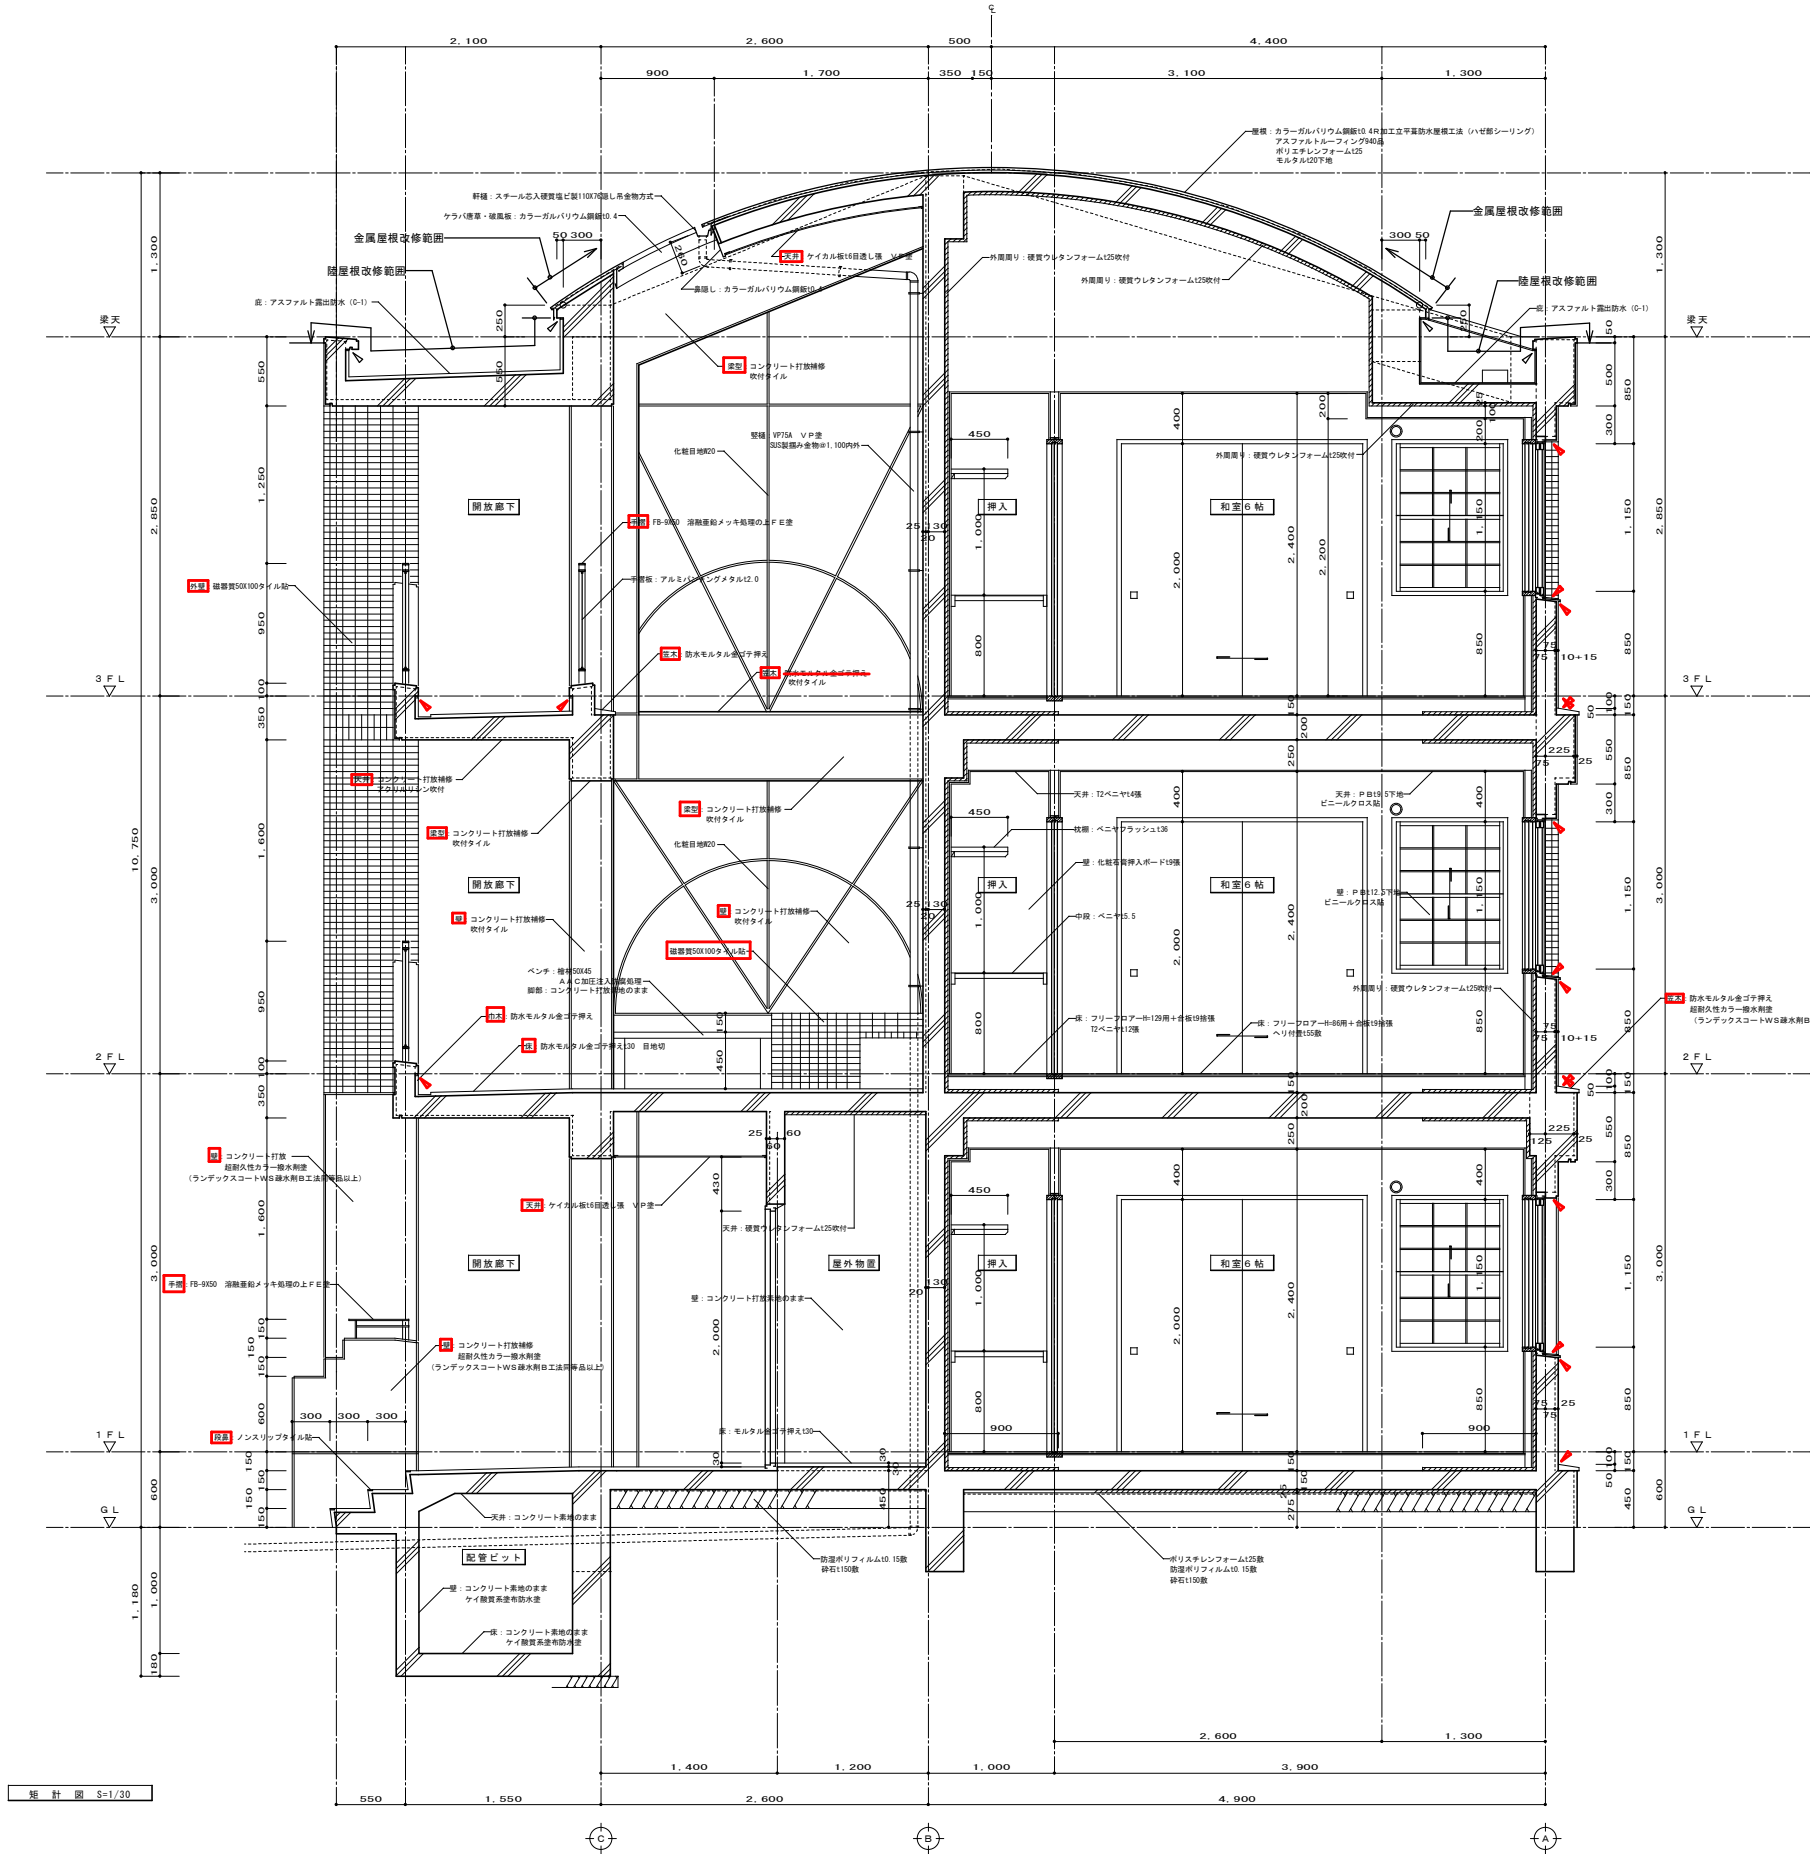



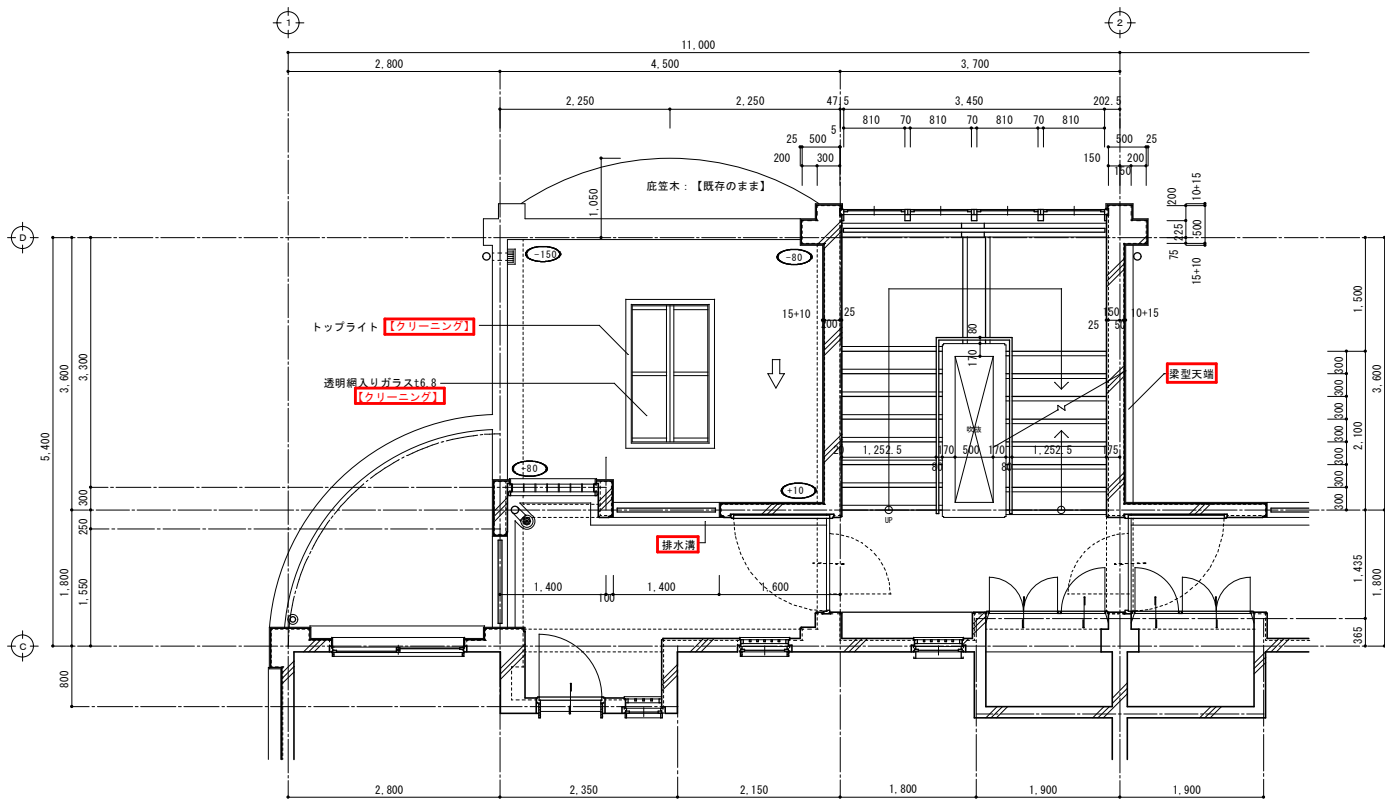

改修部位を示す。 改修範囲は仕上表による


2階階段・屋根平面図 S=1/50

※ 改修範囲は 仕上表による

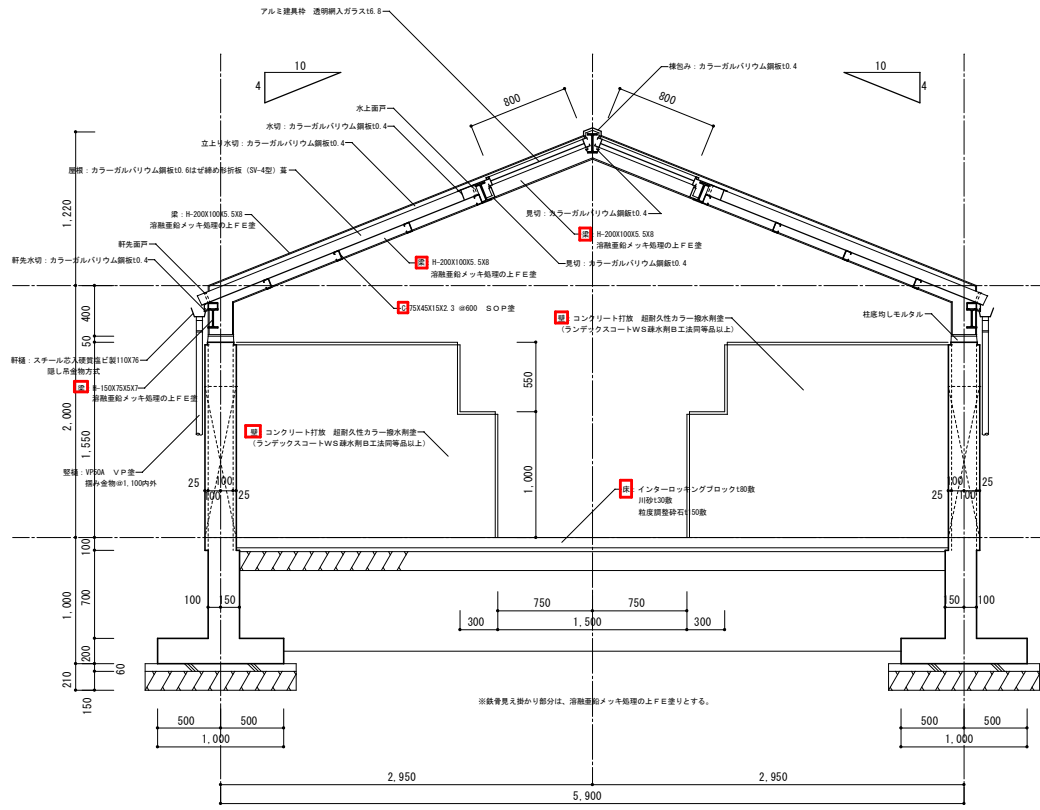

※ 改修範囲は 仕上表による

自転車置場矩計図 S=1/30 既存図


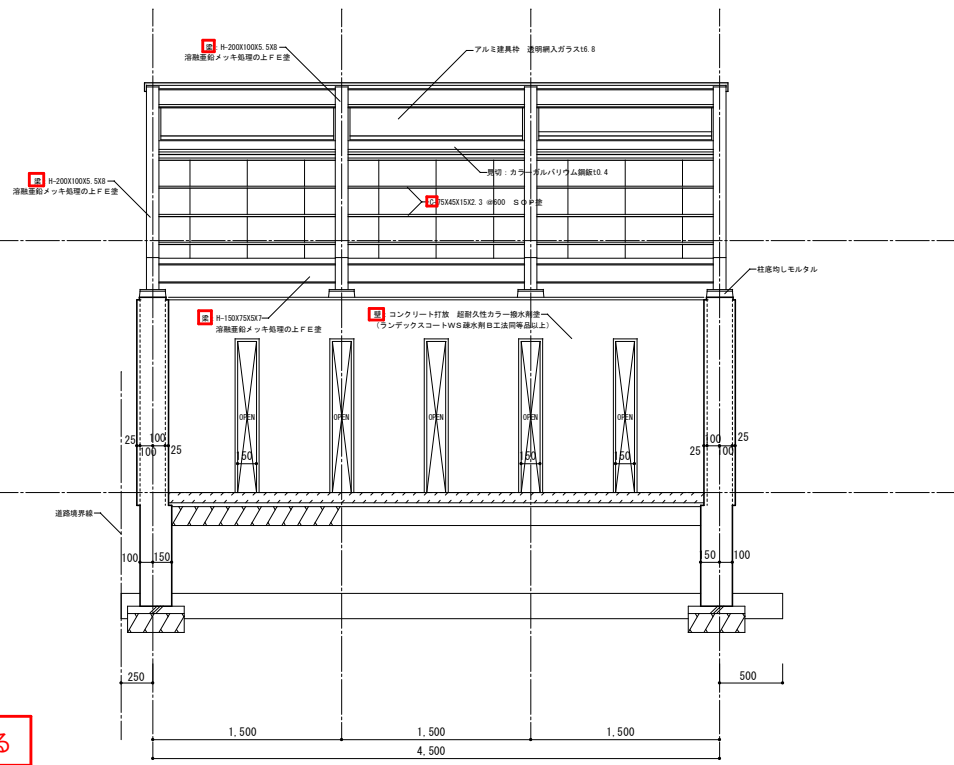


改修部位を示す。 改修範囲は仕上表による

階段室は全て改修範囲

階段通路は全て改修範囲

共用廊下は全て改修範囲

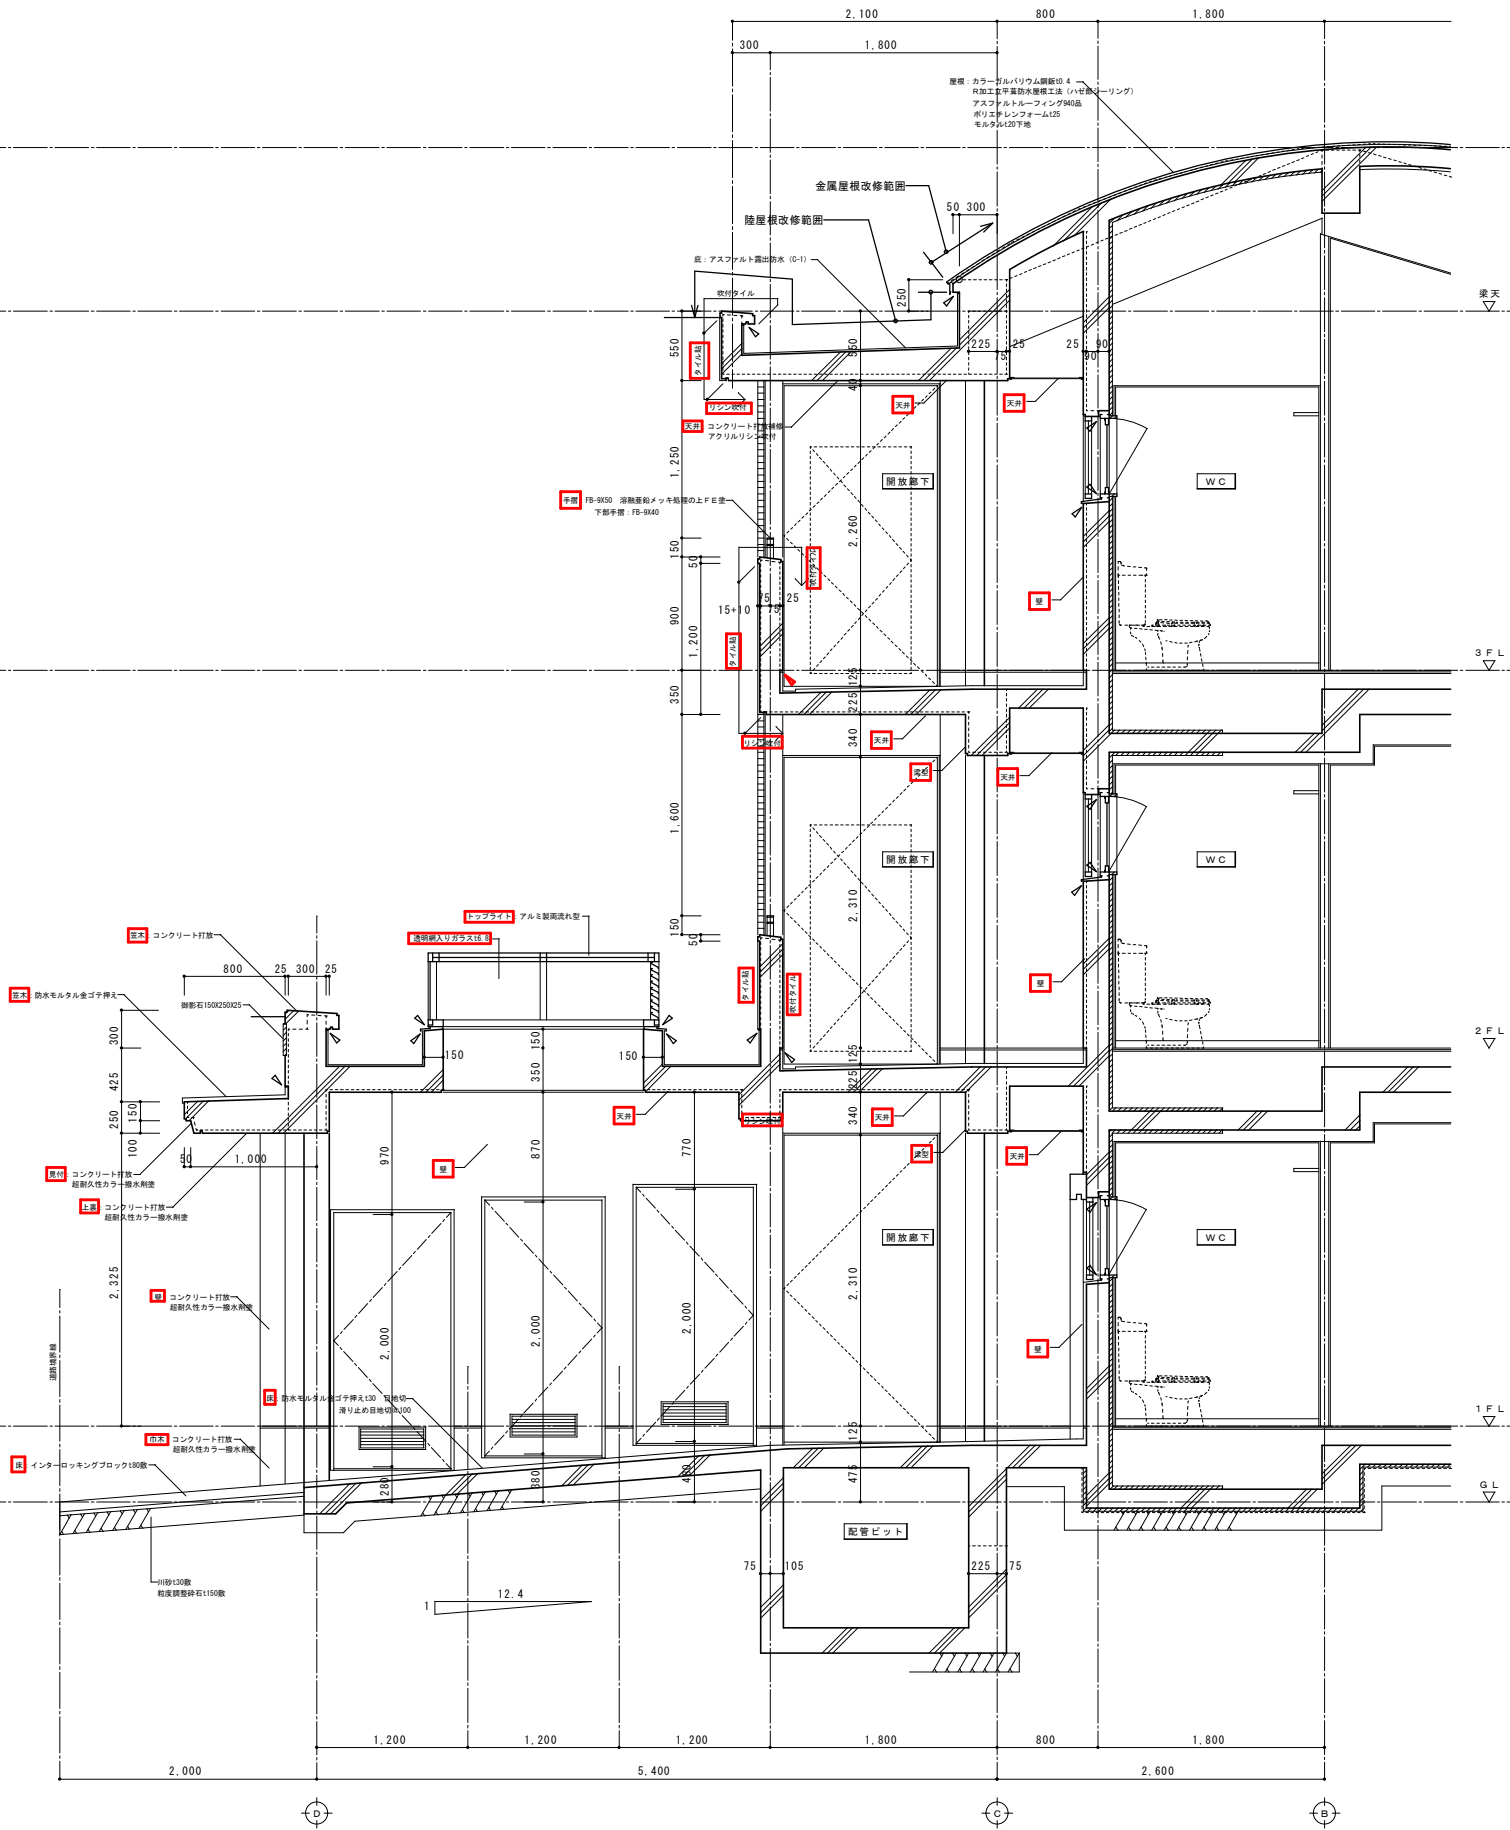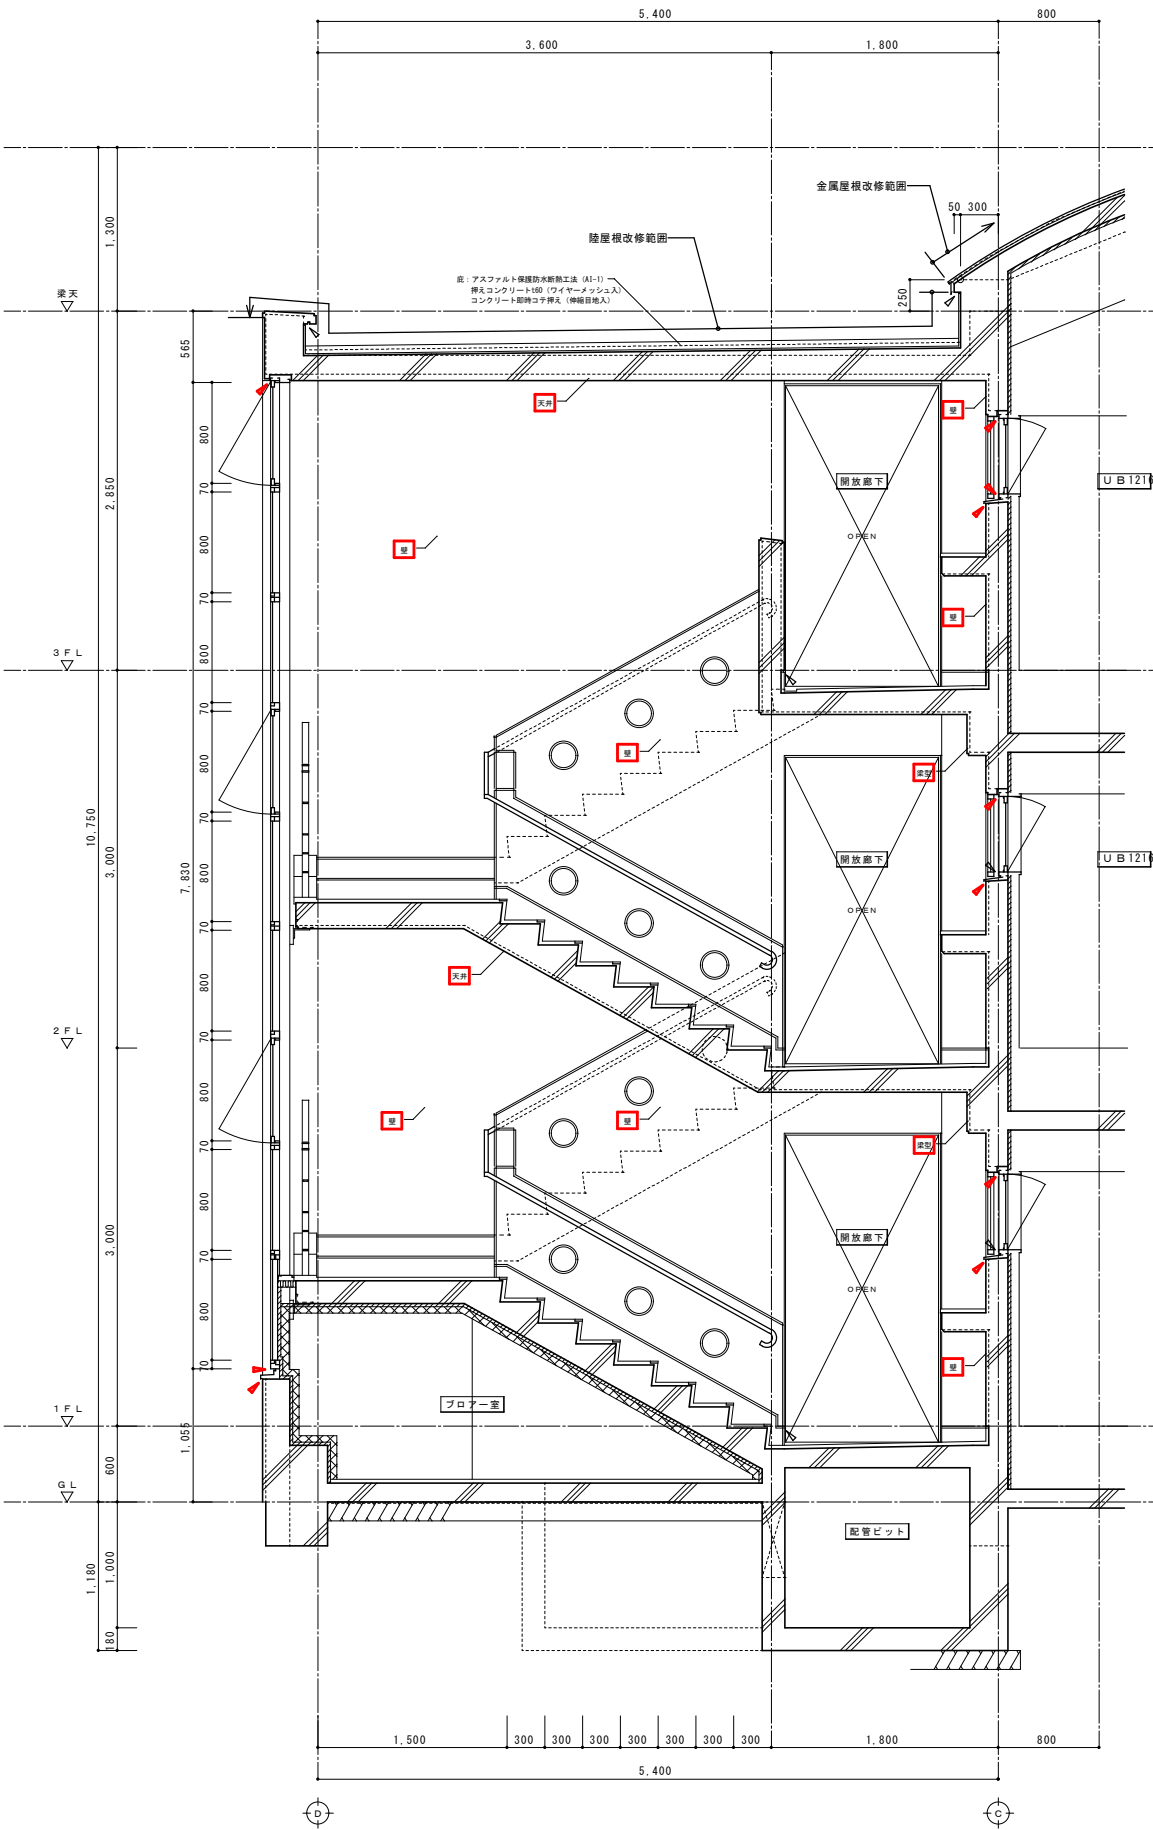

株式会社 MAC建築研究所

一級建築士事務所／ 石川県知事登録 第1742号
管理建築士／ 一級建築士 第334732号 中村 健

■製作年月日/DATE

2023. 10

■担当/CHECK

K. YAMASHITA

■製図/DRAWER

K. YAMASHITA

■工事名称/CONSTRUCTION-TITLE

ほうだつ団地外壁長寿命化工事

■図面名称/DRAWING-TITLE


階段短計図 (既存図)

■縮尺/SCALE


A1:S=1/30
A3:S=1/60

■図番/No.


A - 19

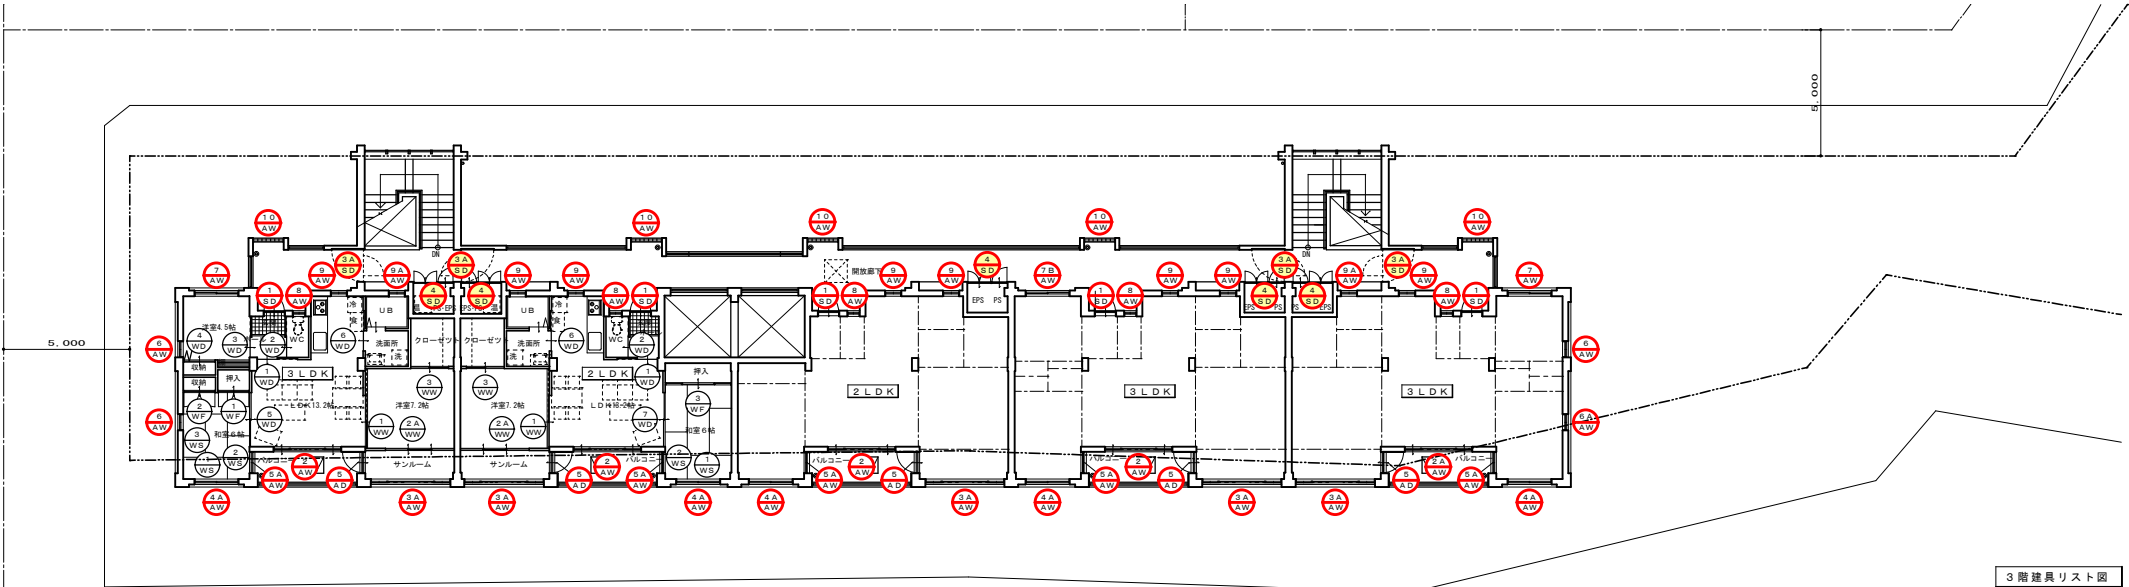

3階建具リスト図



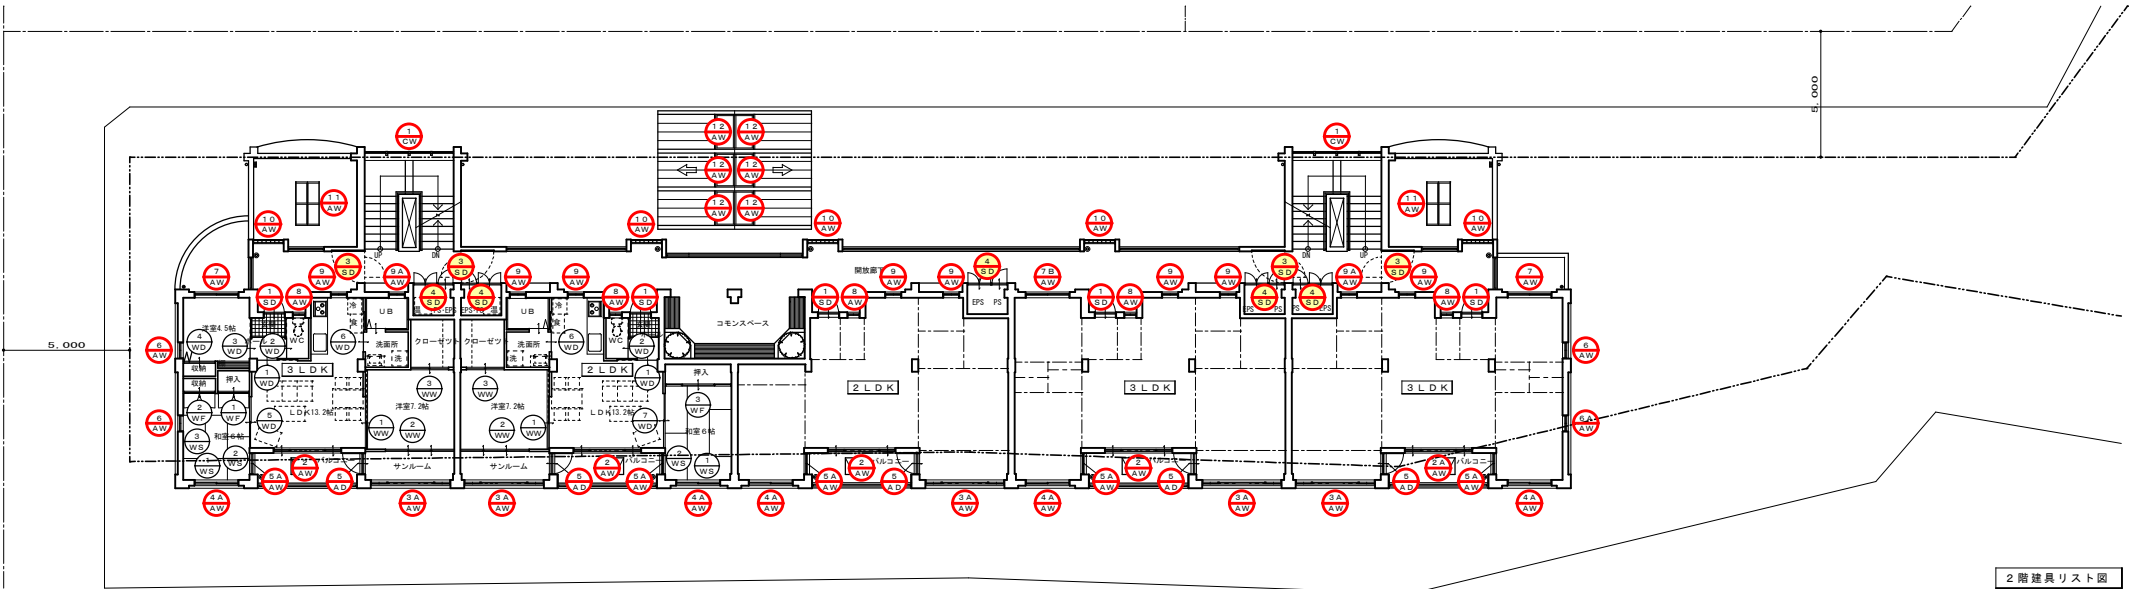



2階建具リスト図

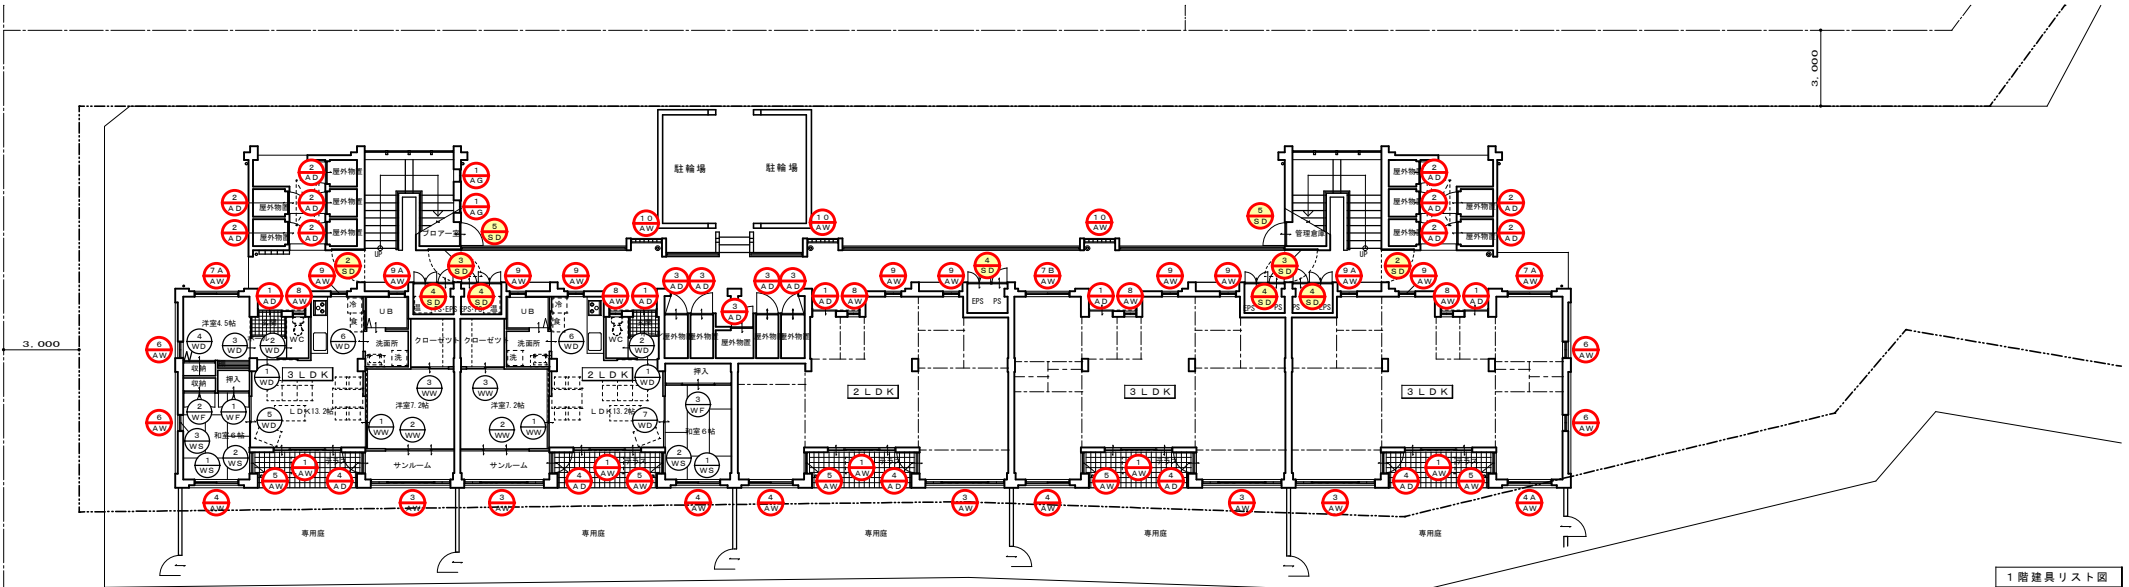

1階建具リスト図

- 0
00 シーリング打ち替え建具を示す
- 0
00 シーリング打ち替え及び塗替え建具を示す

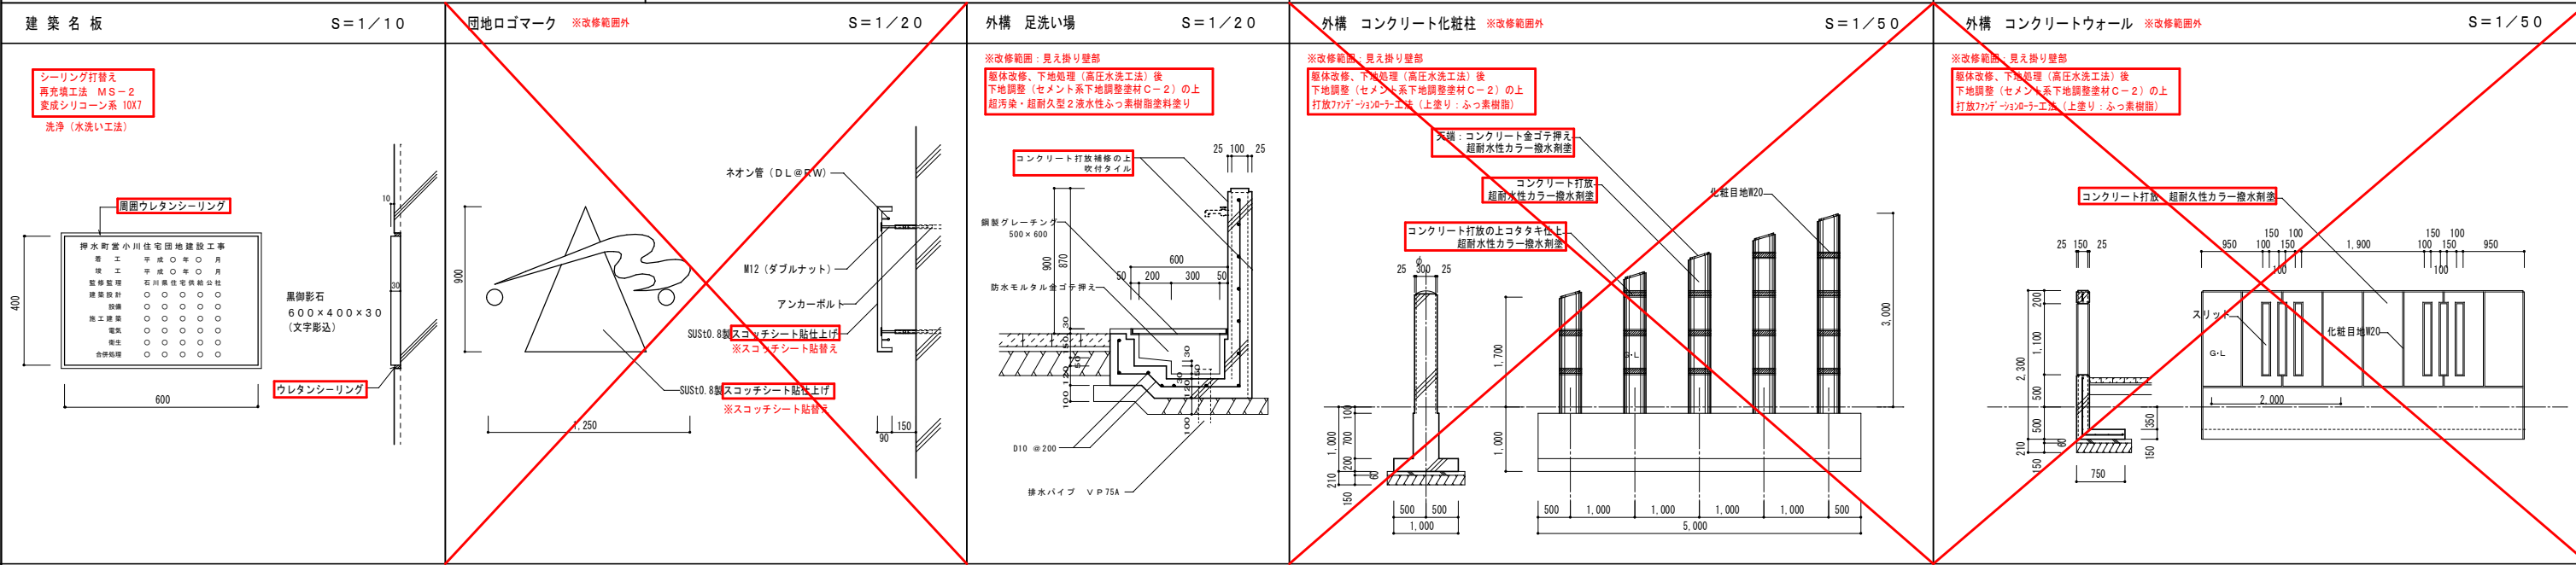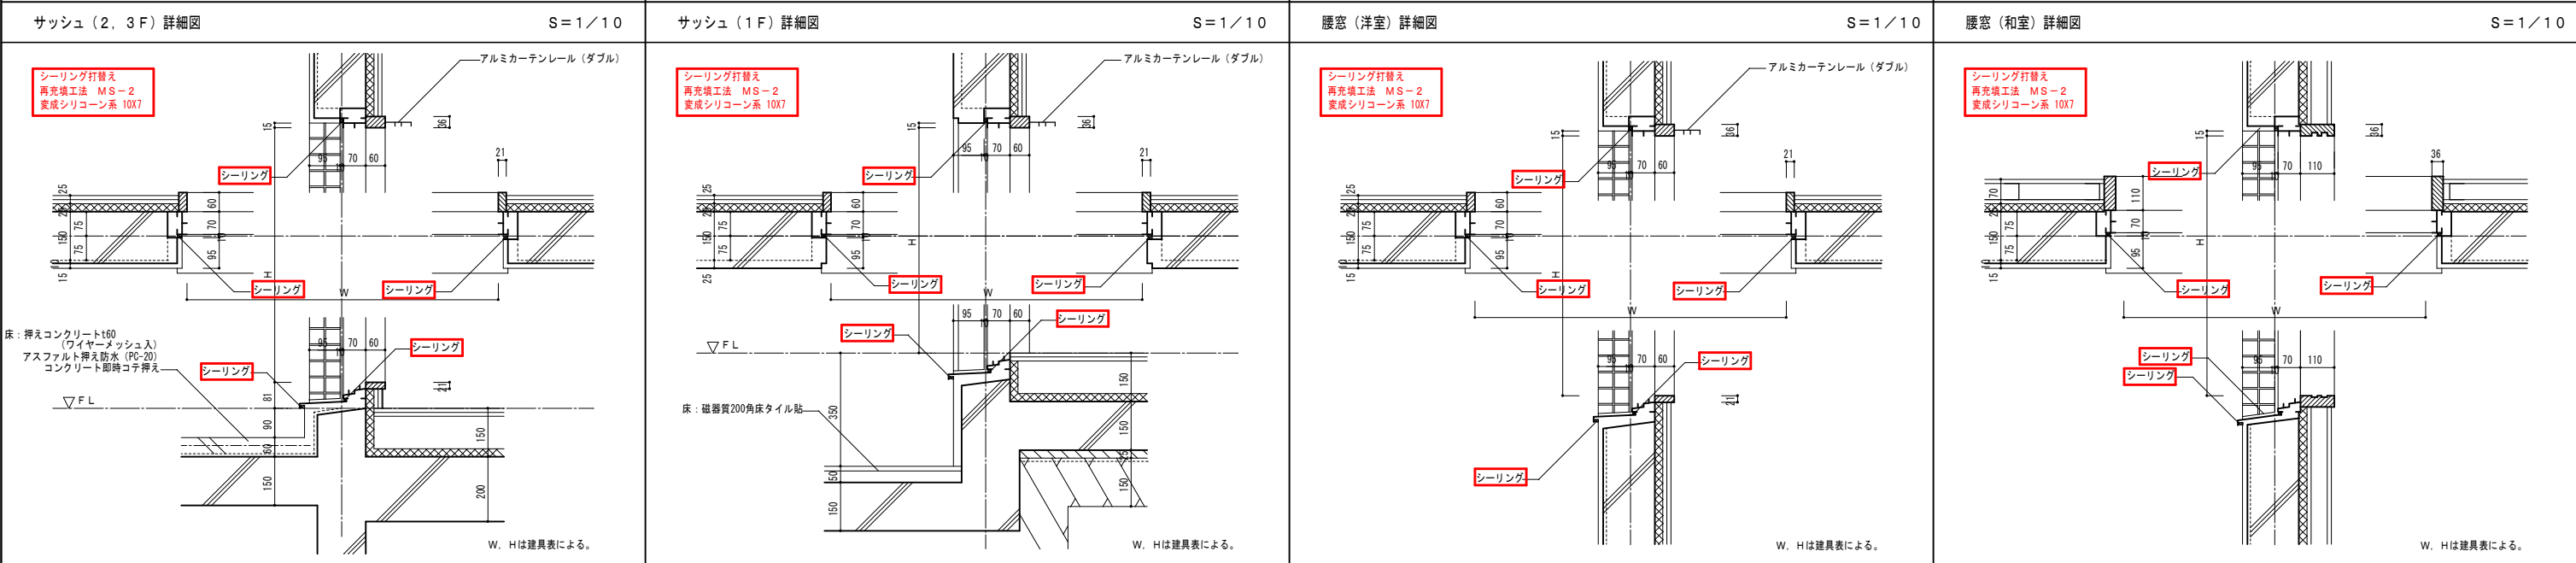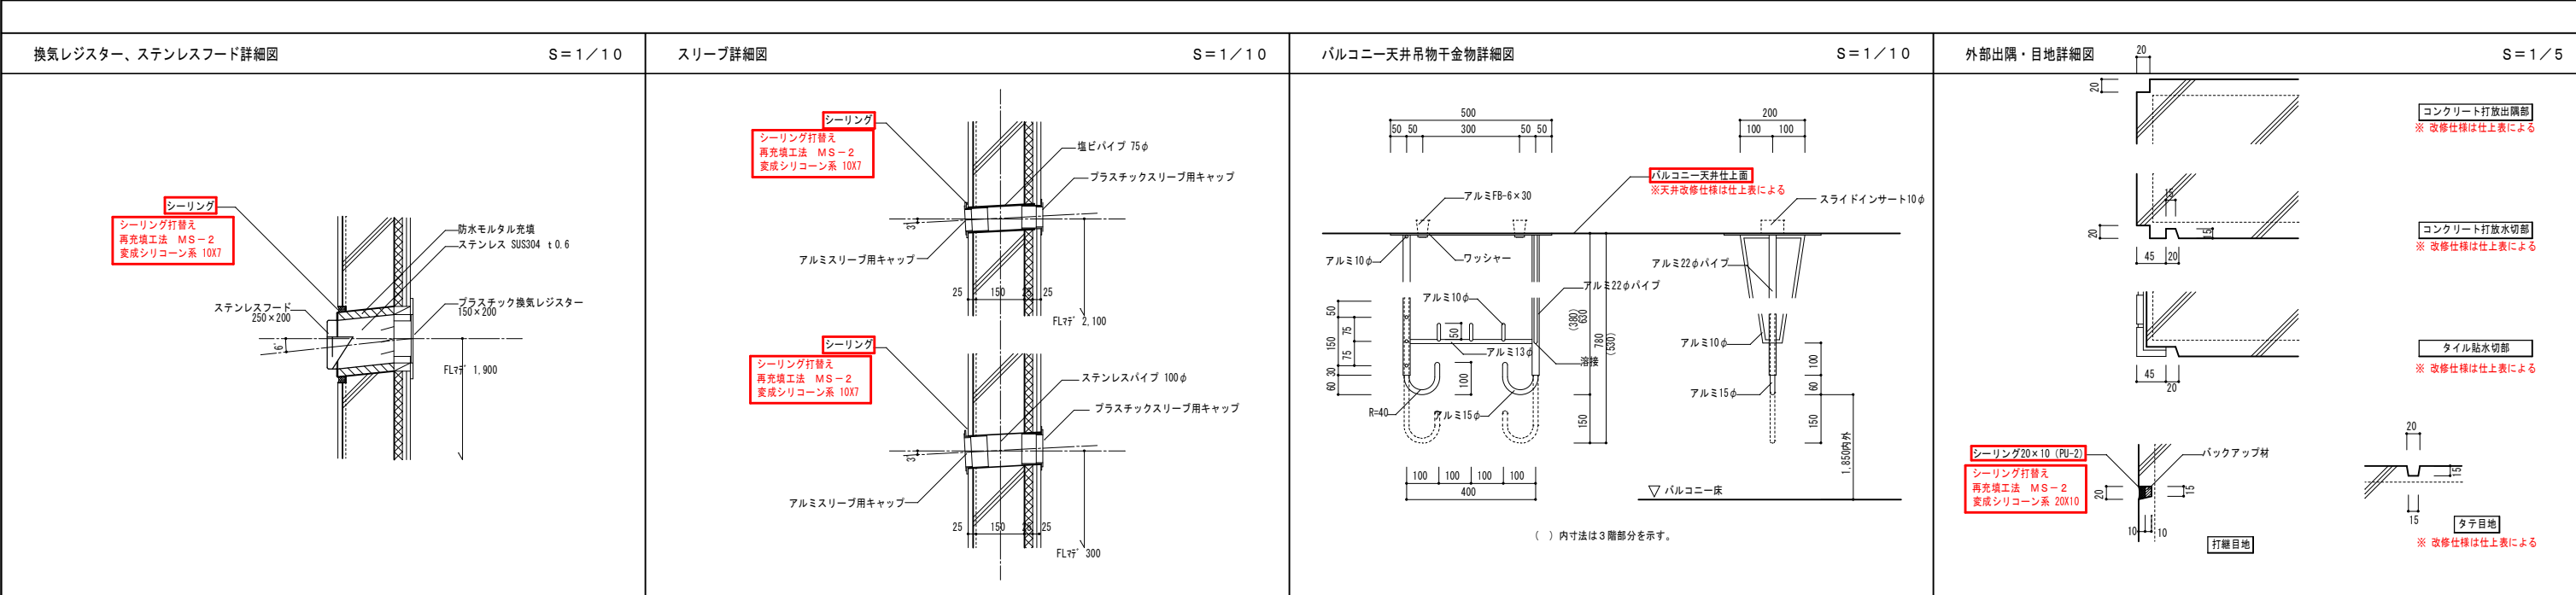

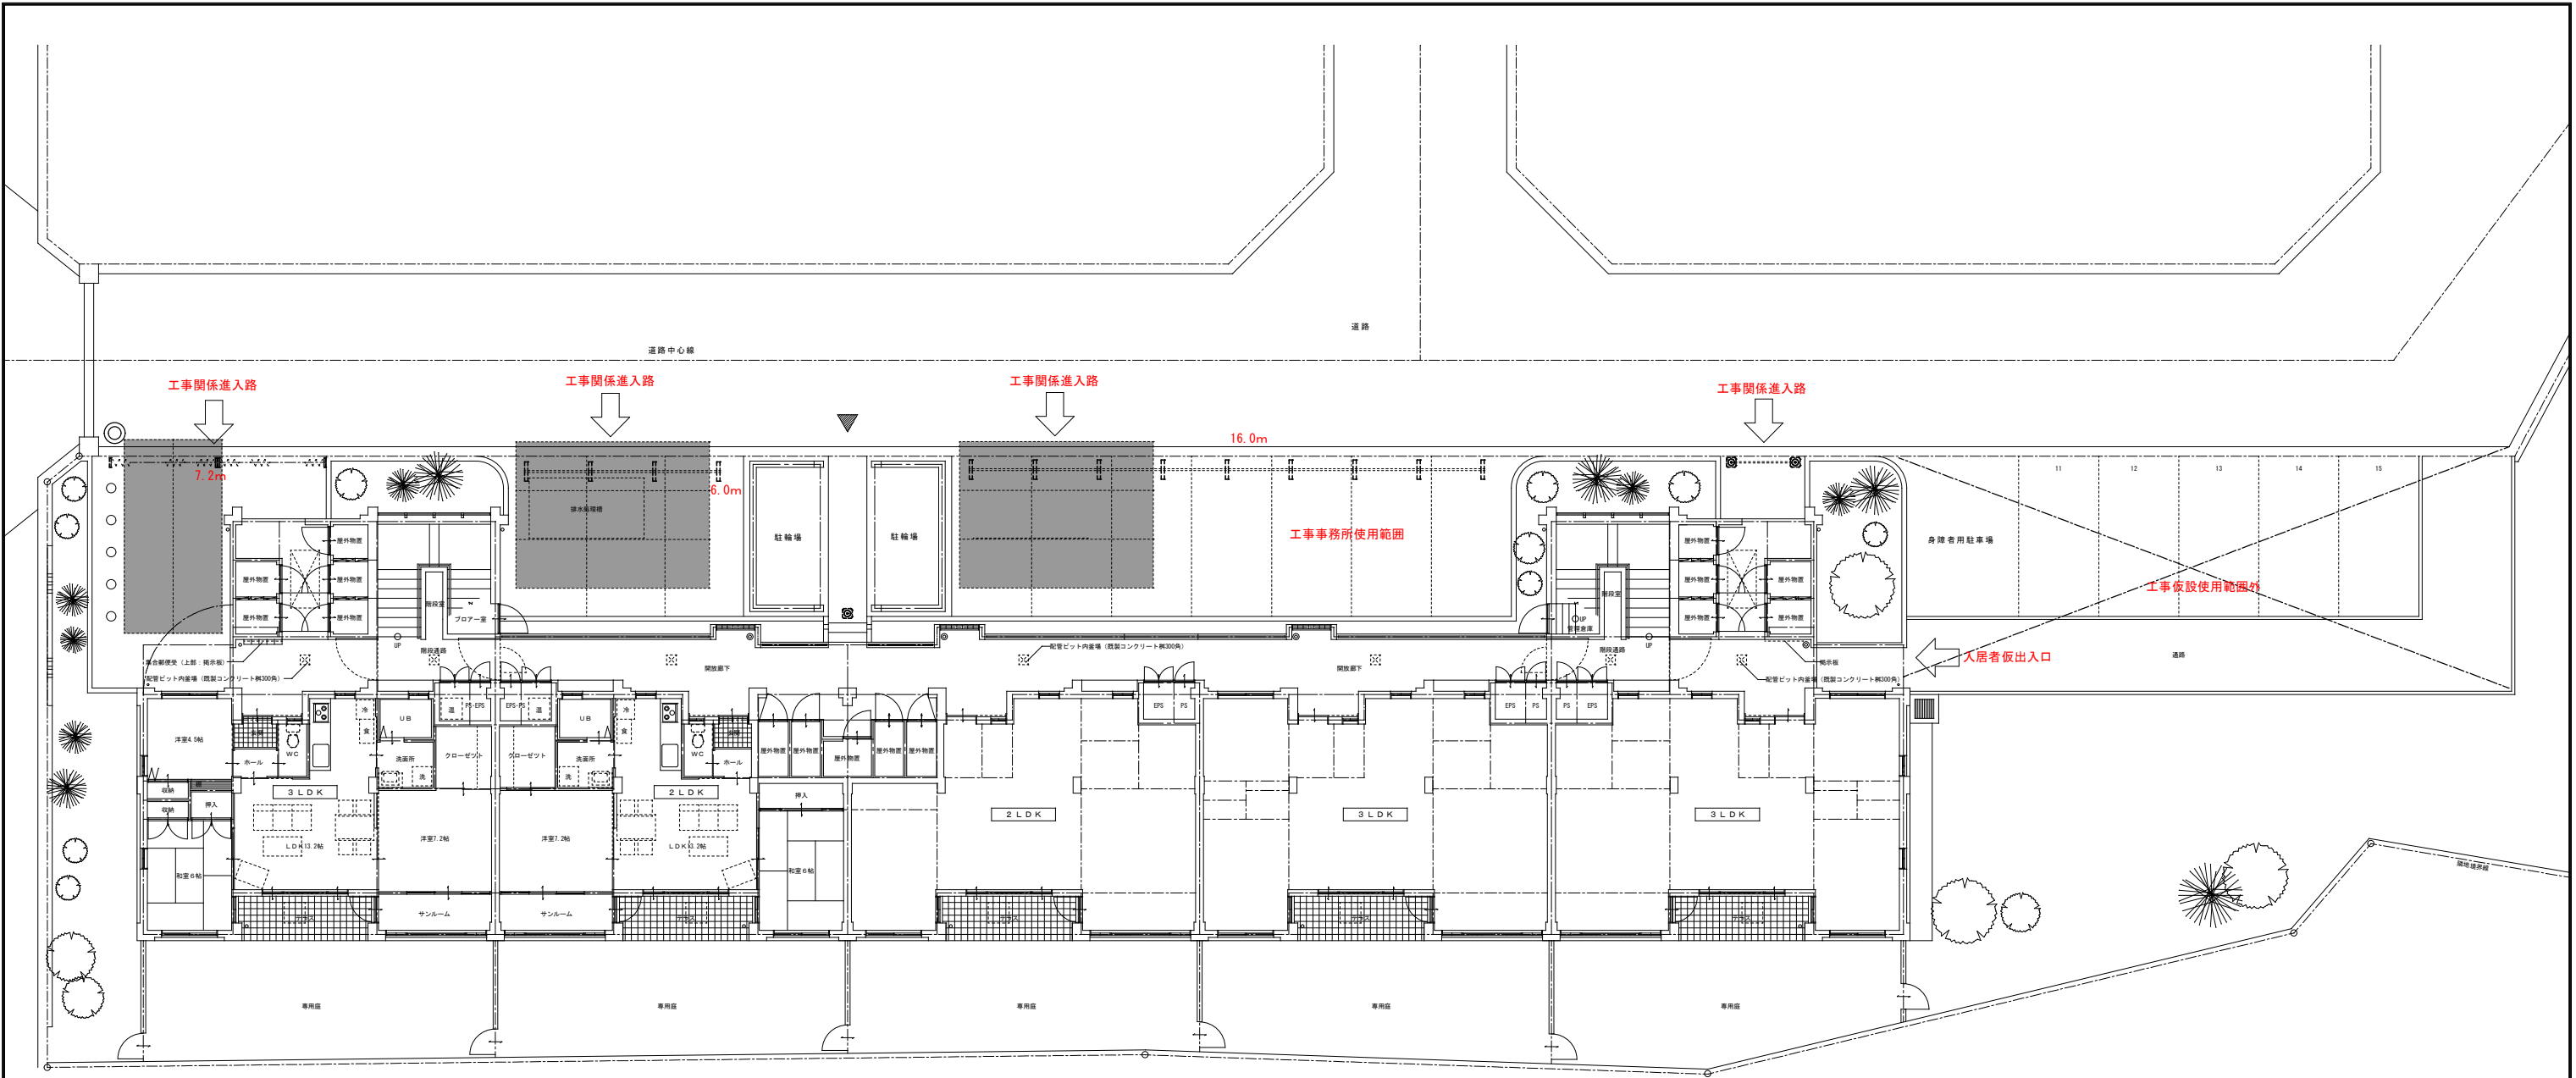

指定仮設表

凡 例	仕 様	数 量	備 考
	工事関係進入路を示す	—	
	カラーコーン	必要各所	設置期間 4か月
	カラーコーン+コーンバー	2.0 m	
	両開き扉アルミ伸縮ゲート H=1,500×3,600×2	7.2 m	設置期間 4か月
	敷き鉄板 : 1.524mx6.096mxt22mm	8.0 枚	設置期間 4か月
	交通誘導員 (仮設資材搬入、搬出時、資材搬入時、 残材搬出時、重機搬出入時、その他)	15 人工	

工事事務所・足場等は一般仮設として計画する事。